


標識番号	石-基		
所在地	磯子区新杉田町8石川島第一工場先		
敷地所有者	株式会社 IHI	地目	宅地
標識種類	標石・金属標	埋設	地上・地中
隣接点との距離	石-3 1.400 km	石-基 0.032 km	429

[詳細図]

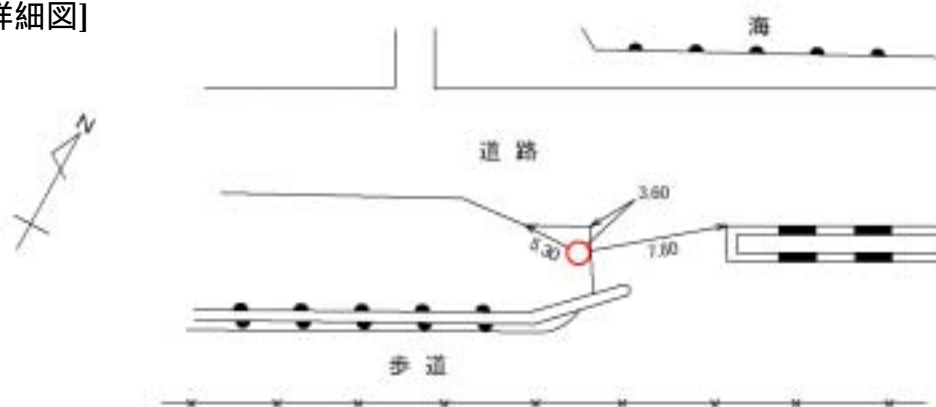

[備考]

昭和49年12月1日設置