


標 識 番 号	K - 13		
所 在 地	港南区上永谷一丁目23-21		
敷地所有者	深 野 一 郎	地 目	宅 地
標 識 種 類	標 石 ・ <u>金属標</u>	埋 設	地上 <u>・ 地中</u>
隣 接 点 と の 距 離	K-12 K-13 K-15 ○ ————— 0.531km ————— ○ ————— 1.103km ————— ○		

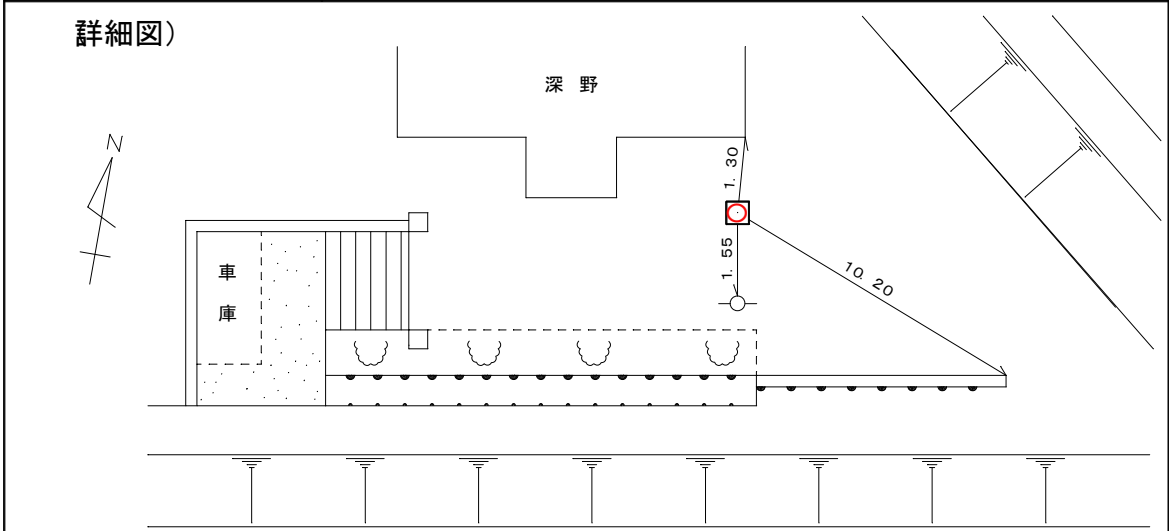

(備考) 昭和 49 年 12 月 1 日設置