
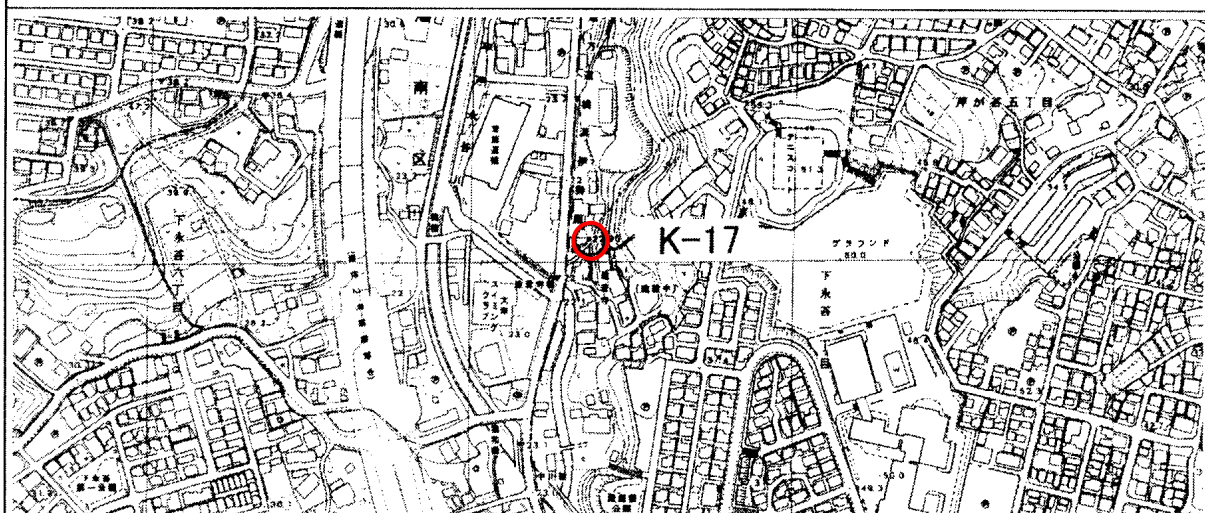


標 識 番 号	K - 17		
所 在 地	港南区下永谷 1 - 3 3		
敷地所有者	大津 シゲ子	地 目	宅 地
標 識 種 類	標 石・ <u>金属標</u>	埋 設	地上・ <u>地中</u>
隣 接 点 と の 距 離	K-16 K-17 K-18 ○ ○ ○ 0.573km 0.539km		

(詳細図)

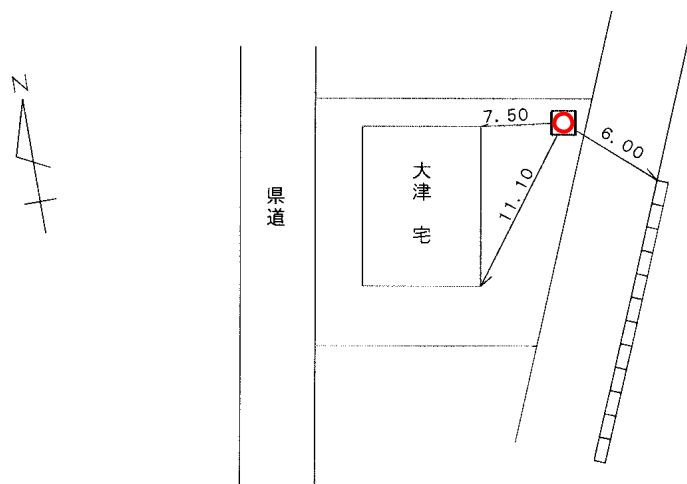

(備考)

昭和 49 年 12 月 1 日設置