


標 識 番 号	K-25		
所 在 地	港南区野庭町 346-2 (野庭すずかけ小学校)		
敷地所有者	横 浜 市	地 目	公有地
標 識 種 類	標石 ・ 金属標	埋 設	地上 ・ 地中
隣接点との距離			

[詳細図]

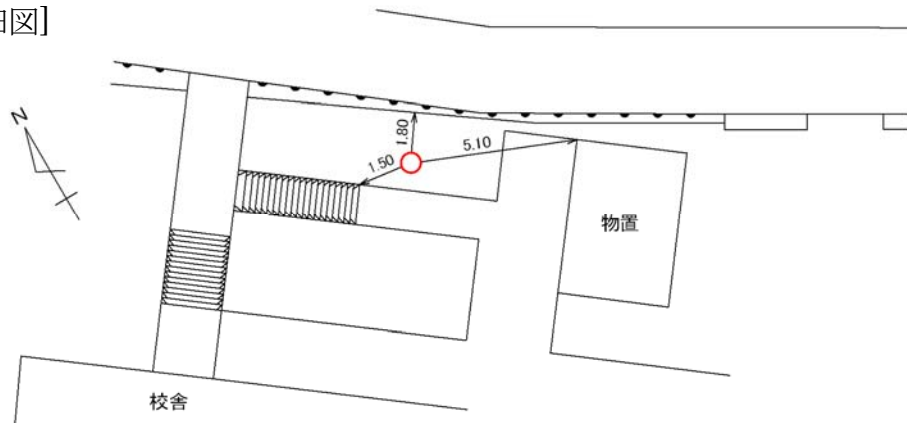

[備考]

昭和 61 年 1 月 11 日設置