
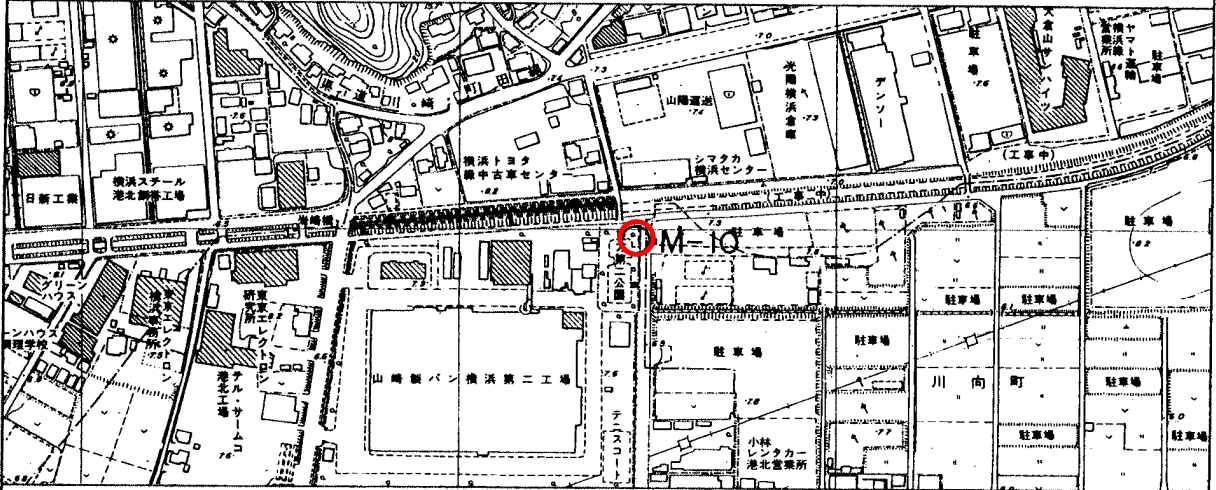


標識番号	M-10		
所在地	都筑区東方町188 東方第2公園		
敷地所有者	横浜市	地目	共有地
標識種類	標石 • 金属標	埋設	地上 • 地中
隣接点との距離			

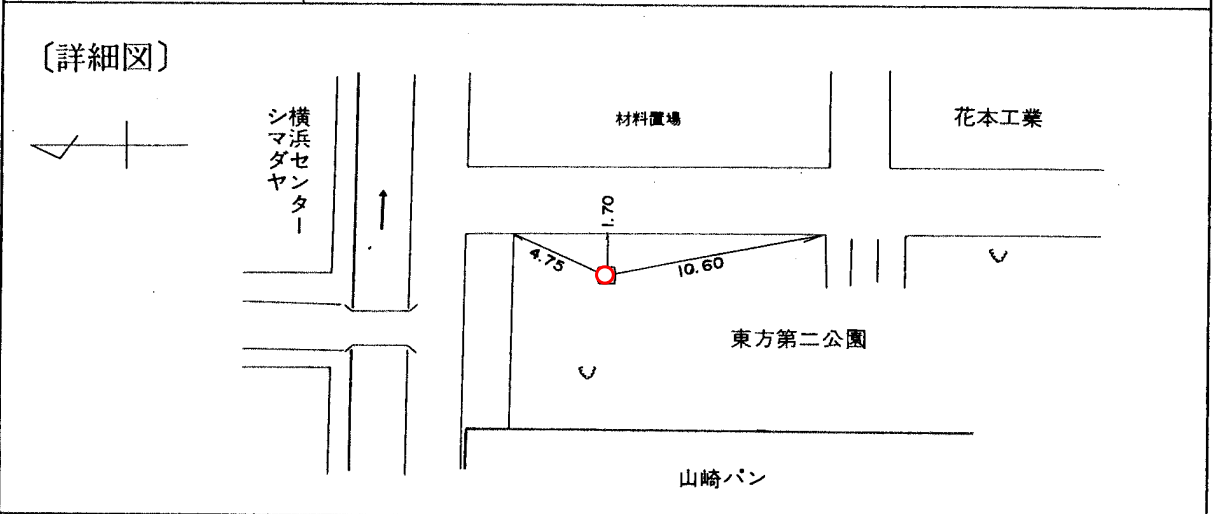

〔備考〕 平成元年3月4日設置