
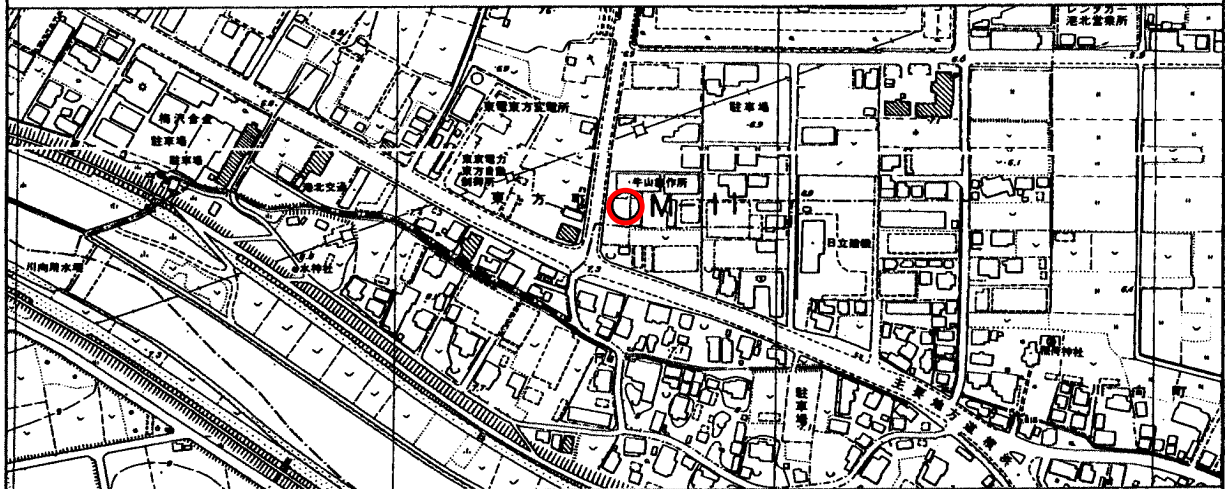


標識番号	M-11		
所在地	都筑区川向町 84 - 1		
敷地所有者	横浜市	地目	公有地
標識種類	標石 • 金属標	埋設	地上 • 地中
隣接点との距離			

[詳細図]

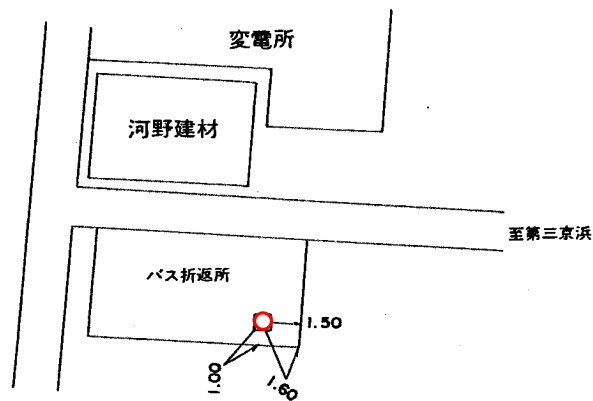

[備考]

昭和 45 年 1 月 1 日設置