
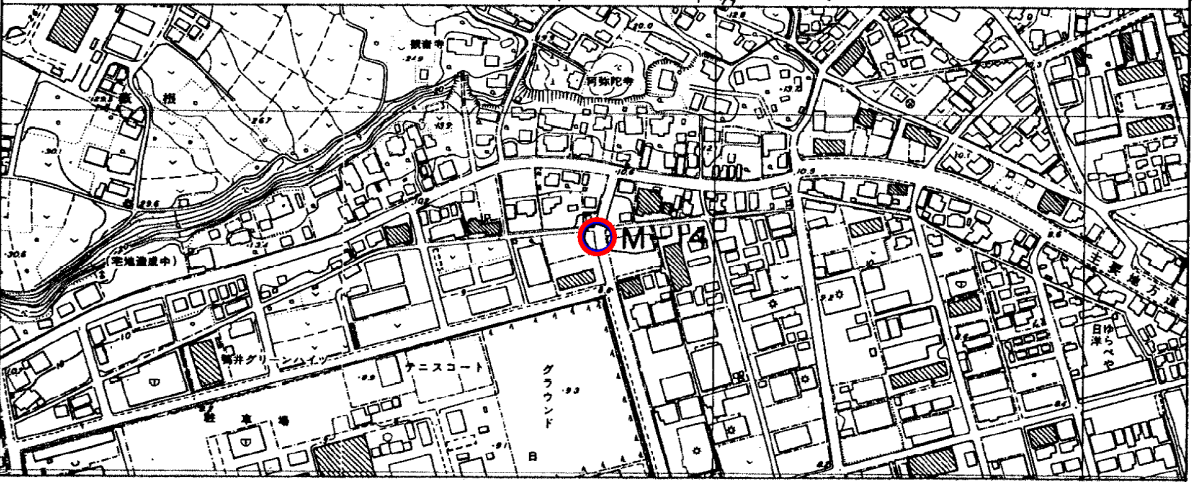


標識番号	M-14		
所在地	都筑区池辺町 4010 先	高橋工務店前	
敷地所有者	横浜市	地目	公衆用道路
標識種類	標石 • 金属標	埋設	地上 • 地中
隣接点との距離			

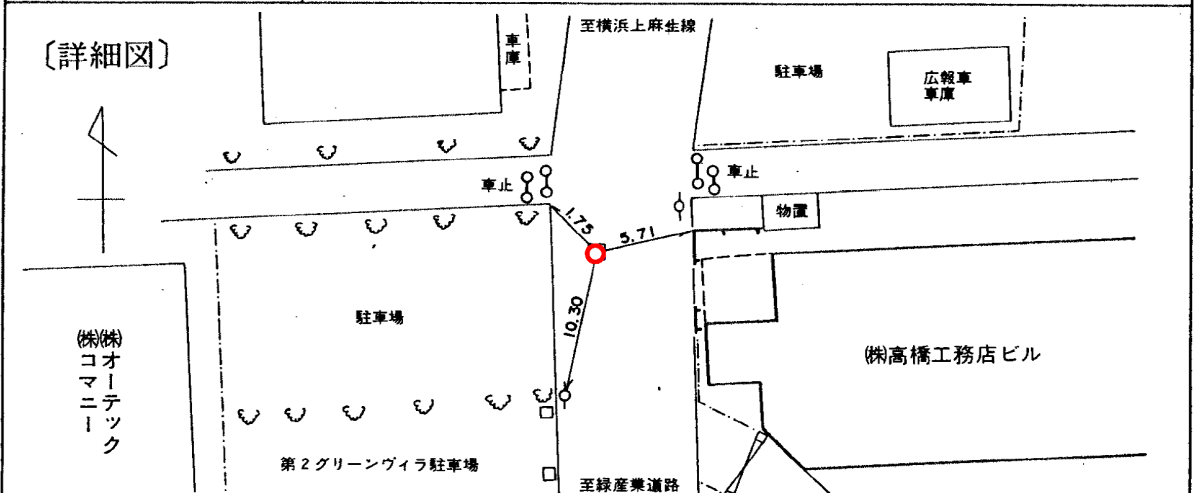

〔備考〕 昭和 45 年 1 月 1 日設置