
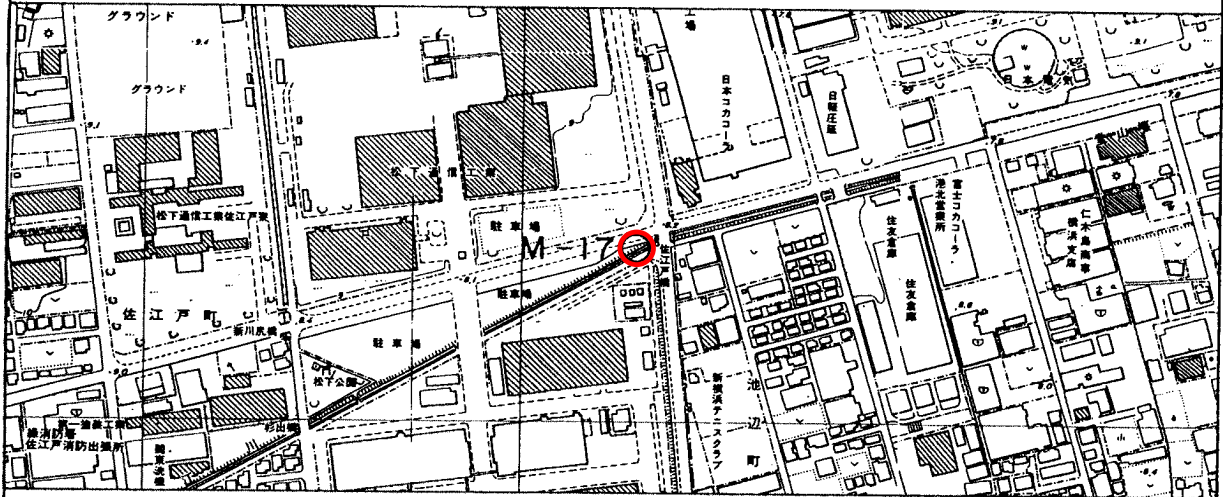


標識番号	M-17		
所在地	都筑区佐江戸町600 松下通信工業KK		
敷地所有者	松下通信工業KK	地目	宅地
標識種類	標石 • 金属標	埋設	地上 • 地中
隣接点との距離			

〔詳細図〕

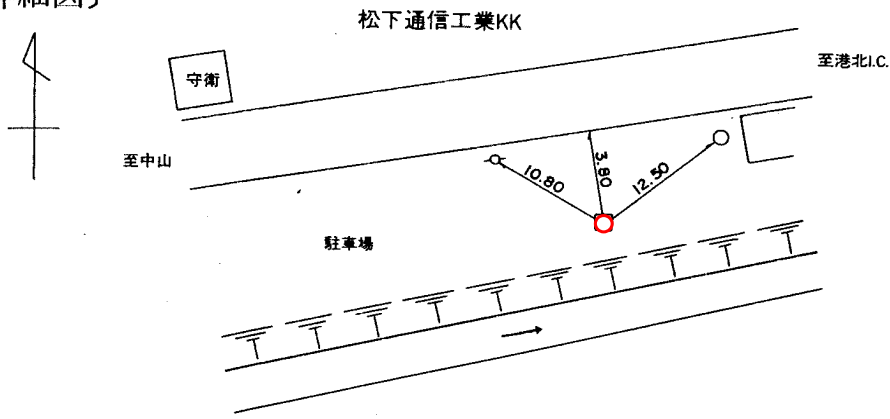

〔備考〕

昭和 48 年 1 月 1 日移設