
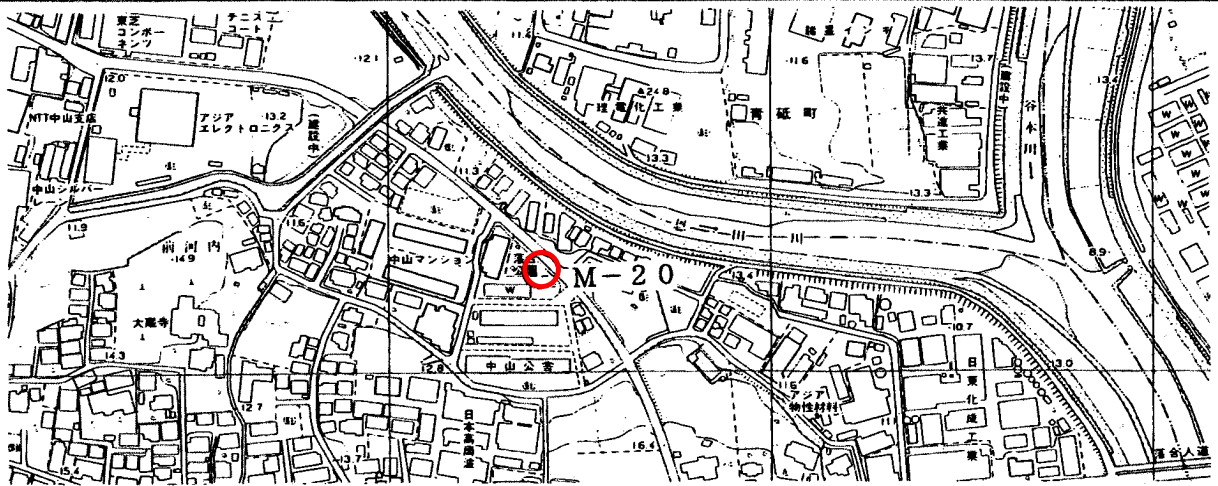


| | | | |
|---------|------------------|----|---------|
| 標識番号 | M - 2 0 | | |
| 所在地 | 緑区中山町1108 (落合公園) | | |
| 敷地所有者 | 横浜市 | 地目 | 宅地 |
| 標識種類 | 標石 ・ 金属標 | 埋設 | 地上 ・ 地中 |
| 隣接点との距離 | | | |

〔詳細図〕

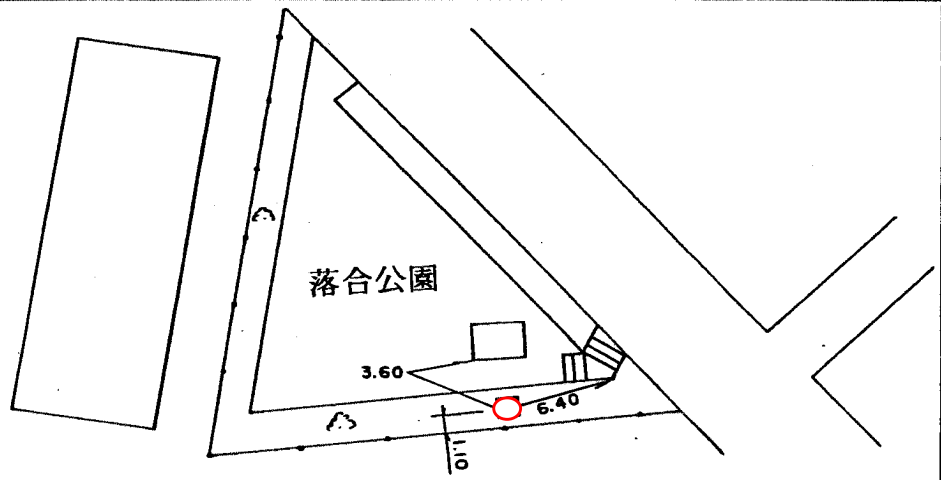

〔備考〕

昭和 45 年 1 月 1 日 設置
平成 9 年 5 月 13 日 再設