
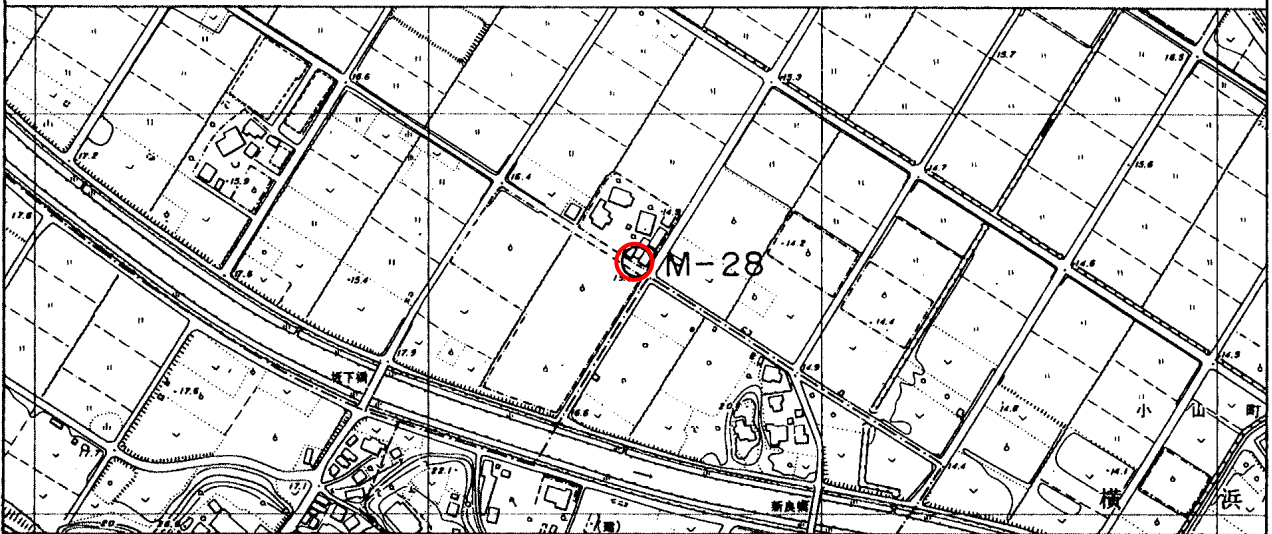


標識番号	M-28		
所在地	緑区小山町623		
敷地所有者	落合清治	地目	宅地
標識種類	標石 • 金属標	埋設	地上 • 地中
隣接点との距離			

〔詳細図〕

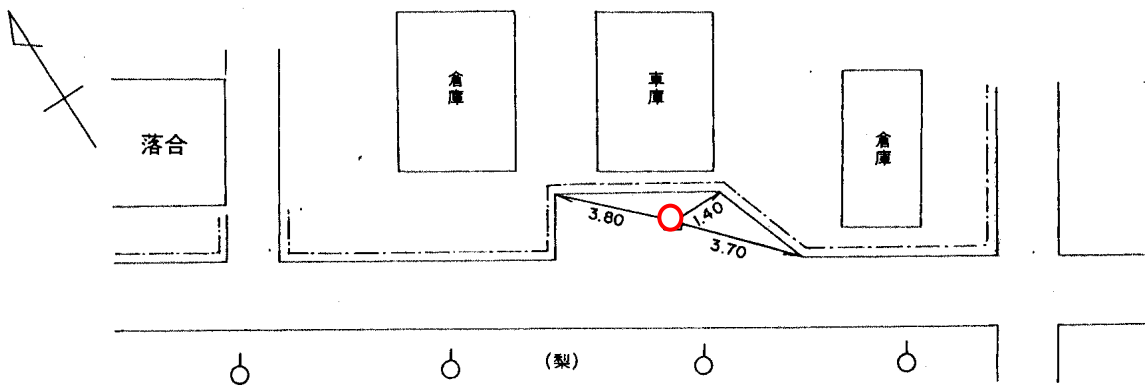

〔備考〕

昭和 45 年 | 月 | 日設置