
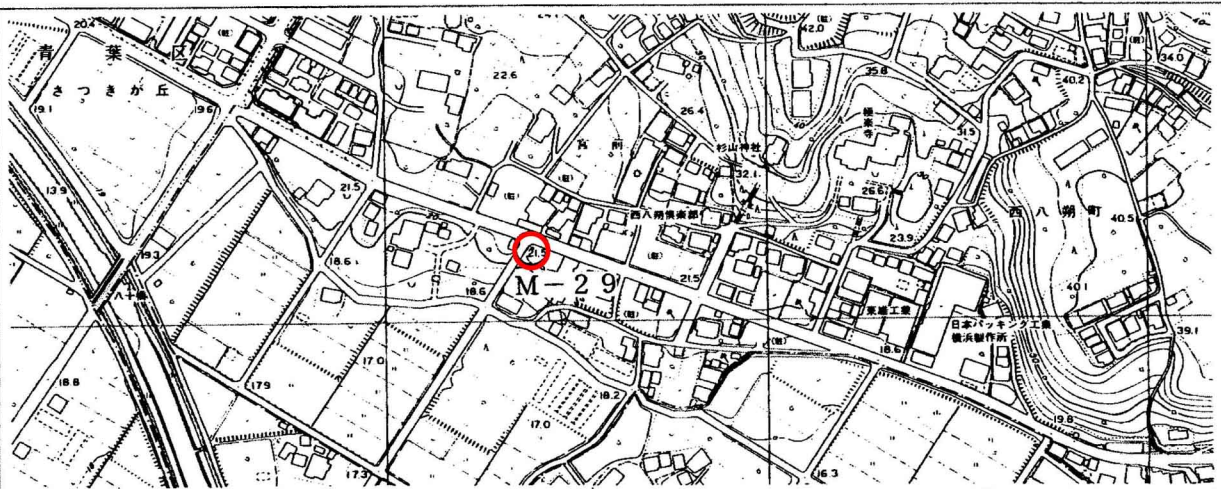


標識番号	M - 2 9		
所在地	緑区西八朔町 296		
敷地所有者		地目	宅地
標識種類	標石 ・ 金属標	埋設	地上 ・ 地中
隣接点との距離	M-28 ○	M-29 ○	M-62 ○
	0.638km		0.494km

〔詳細図〕

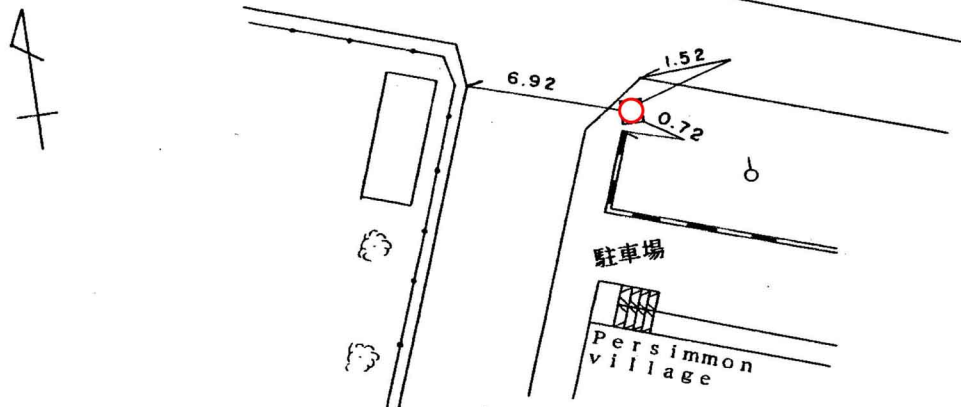

〔備考〕

昭和 45 年 1 月 1 日 設置