
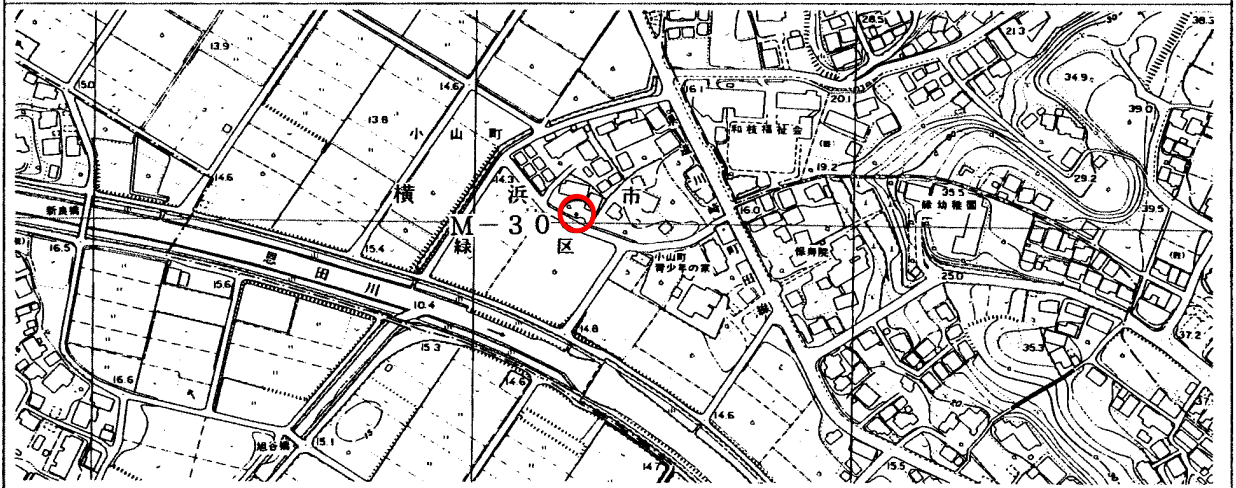


標 識 番 号	M - 3 0		
所 在 地	緑区小山町646-4		
敷地所有者	伊藤拓二	地 目	宅 地
標 識 種 類	標石 ・ 金属標	埋 設	地上 ・ 地中
隣接点との距離			

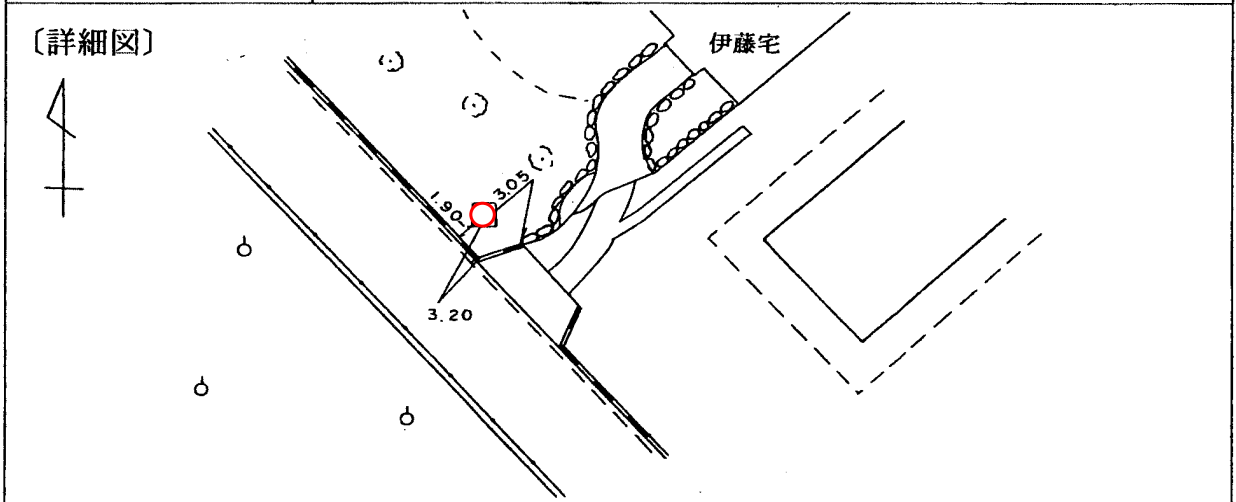

〔備考〕 平成 6 年 4 月 2 日 設置