


標識番号	M-31		
所在地	緑区小山町674-6		
敷地所有者		地目	宅地
標識種類	標石	• 金属標	埋設 地上 • 地中
隣接点との距離			

〔詳細図〕

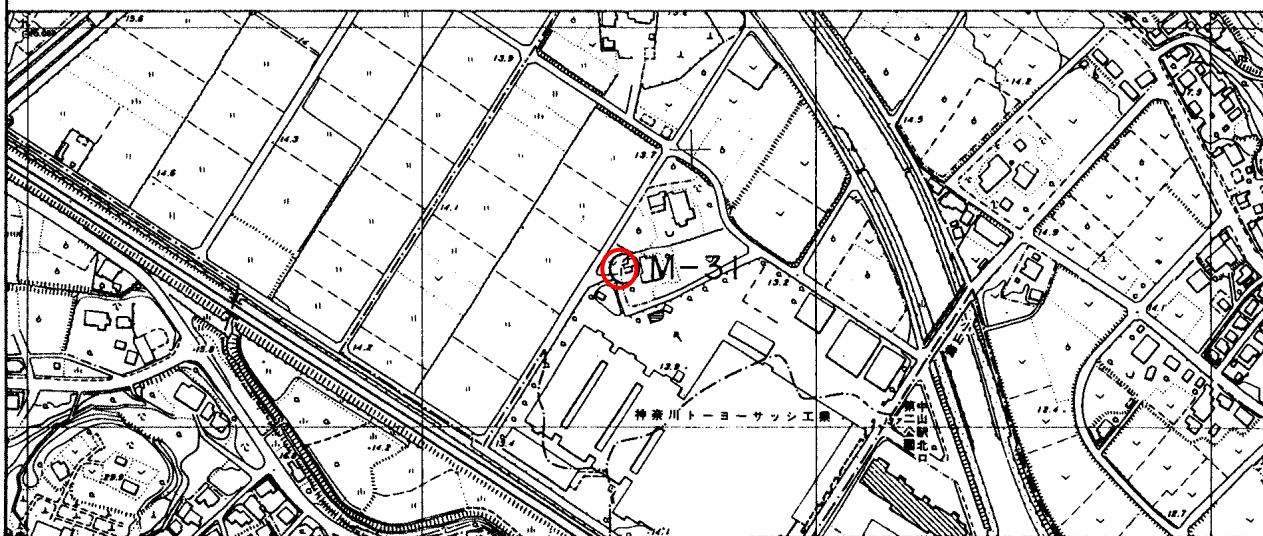

〔備考〕

昭和 45 年 1 月 1 日設置