
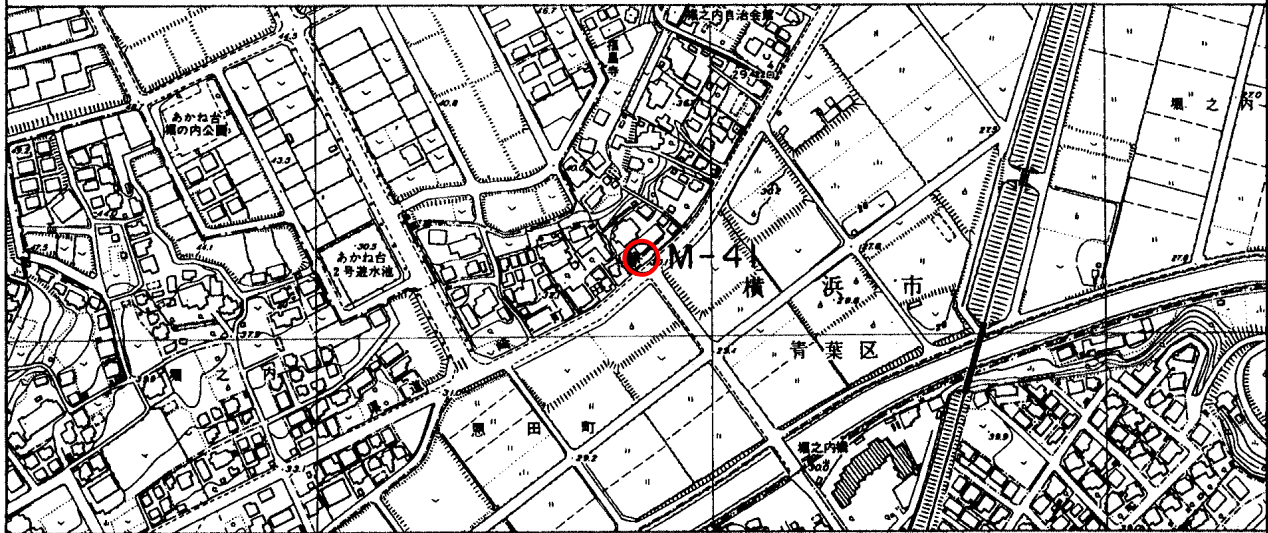


標識番号	M-41		
所在地	青葉区恩田町1049 鈴木貢宅		
敷地所有者	鈴木 良一	地目	宅地
標識種類	標石 • 金属標	埋設	地上 • 地中
隣接点との距離			

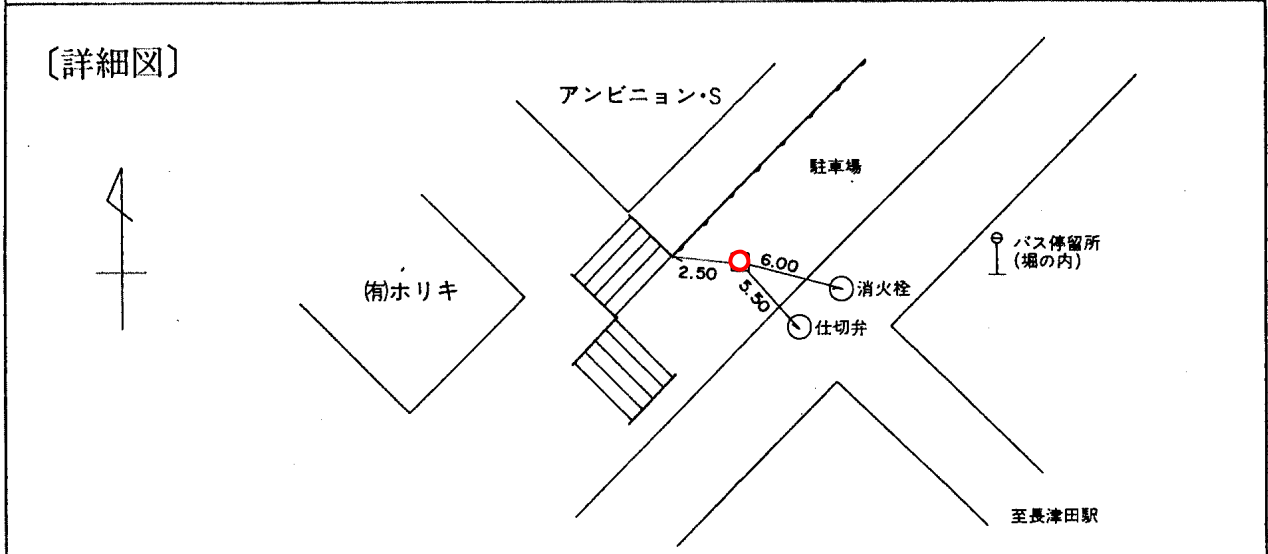

〔備考〕 昭和 47 年 12 月 1 日設置