
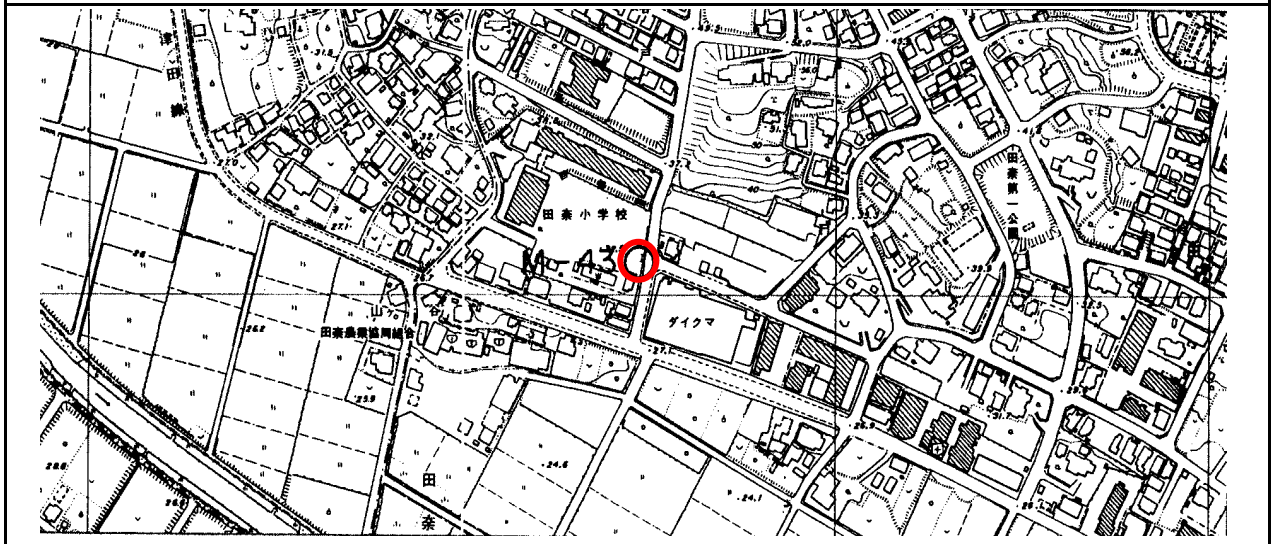


標 識 番 号	M-43		
所 在 地	横浜市青葉区田奈町 51-13 (田奈小学校)		
敷地所有者	横 浜 市	地 目	公有地
標 識 種 類	石 ・ 金属	埋 設	地上 ・ 地中
隣 接 点 と の 距 離	M-42 ○	0.73km	M-43 ○
			0.99km
			M-44 ○

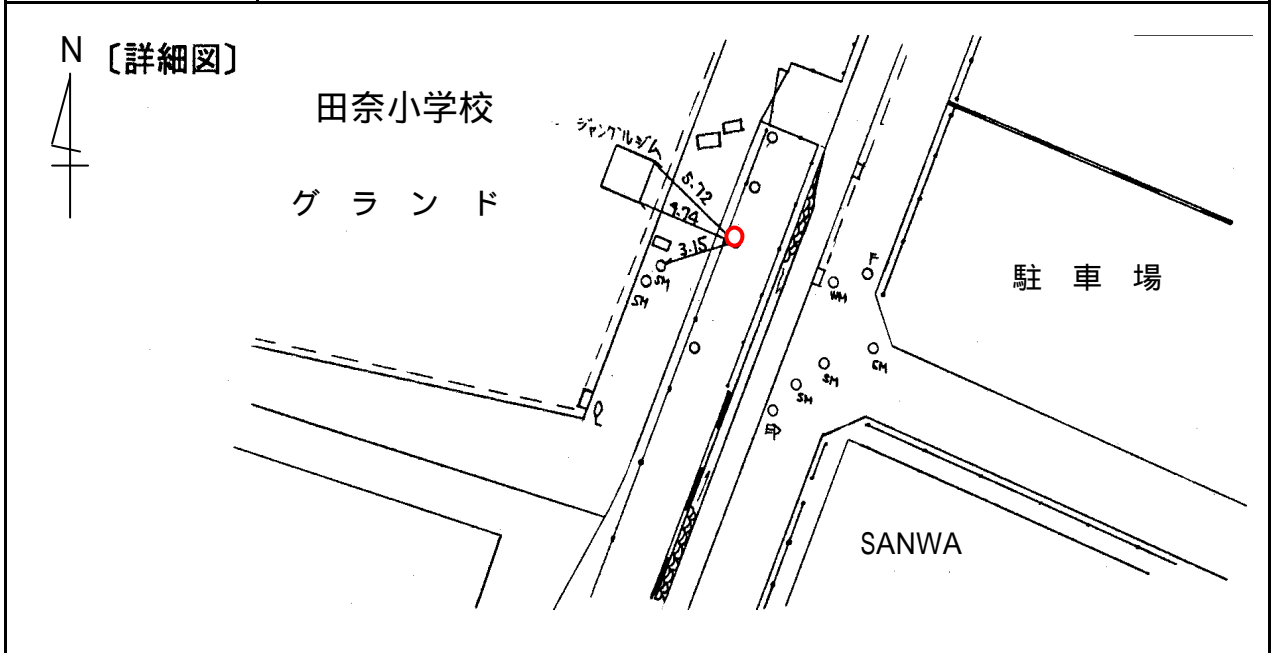

(備 考) 昭和 57 年 12 月 11 日 設置