
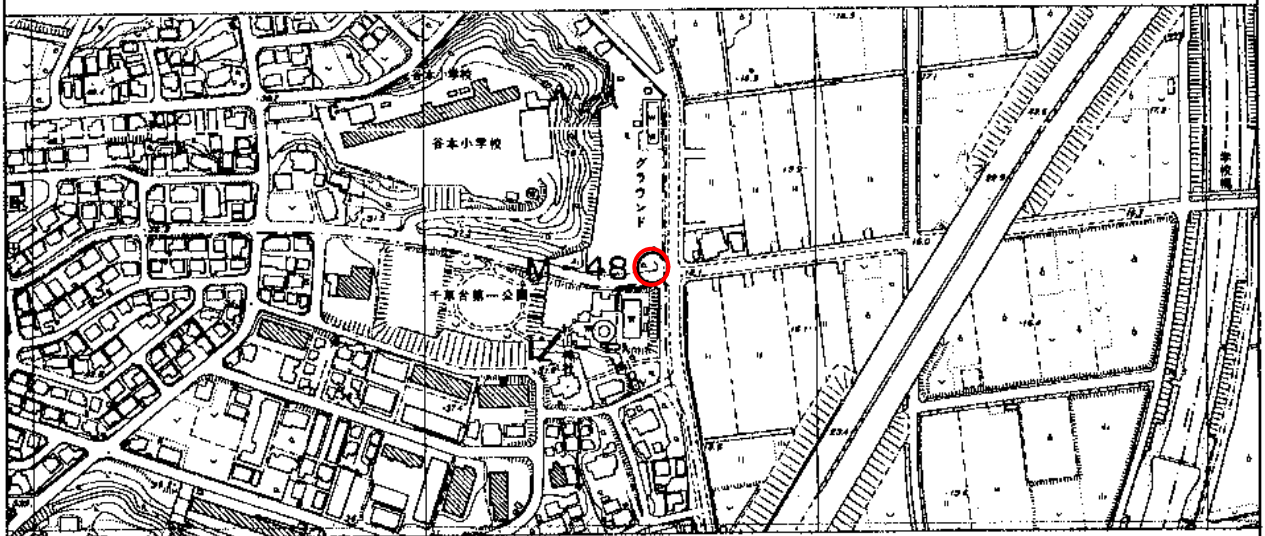


標識番号	M-48		
所在地	青葉区藤ヶ丘1-55-10 谷本小学校		
敷地所有者	横浜市	地目	公有地
標識種類	標石 • 金属標	埋設	地上 • 地中
隣接点との距離			

〔詳細図〕

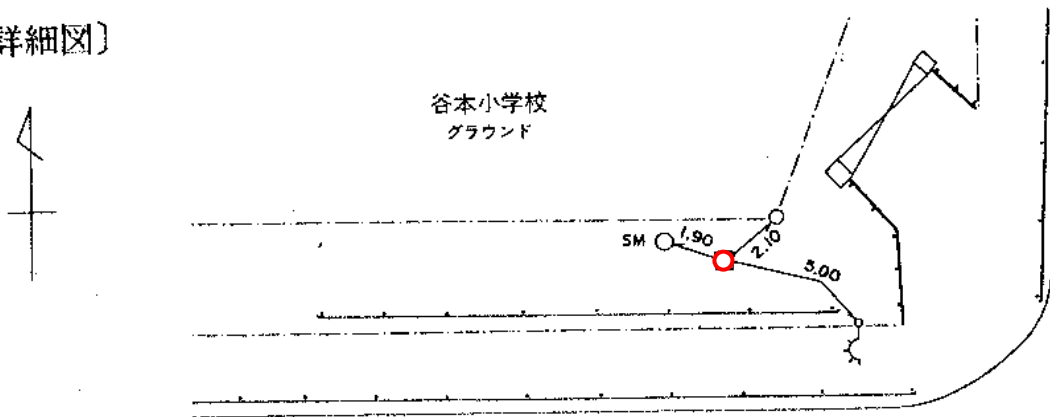

〔備考〕

平成 3 年 4 月 5 日移設