


標識番号	M-49		
所在地	青葉区市ヶ尾町641 杉山神社		
敷地所有者	森利久	地目	境内地
標識種類	標石 • 金属標	埋設	地上 • 地中
隣接点との距離			

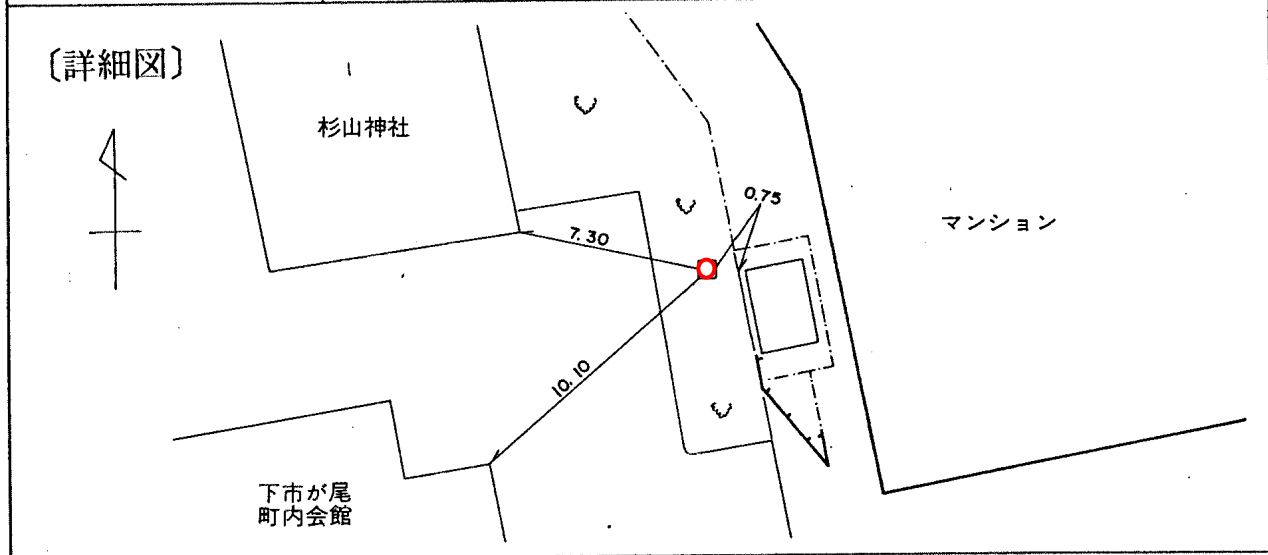

〔備考〕 平成 4 年 4 月 15 日設置