
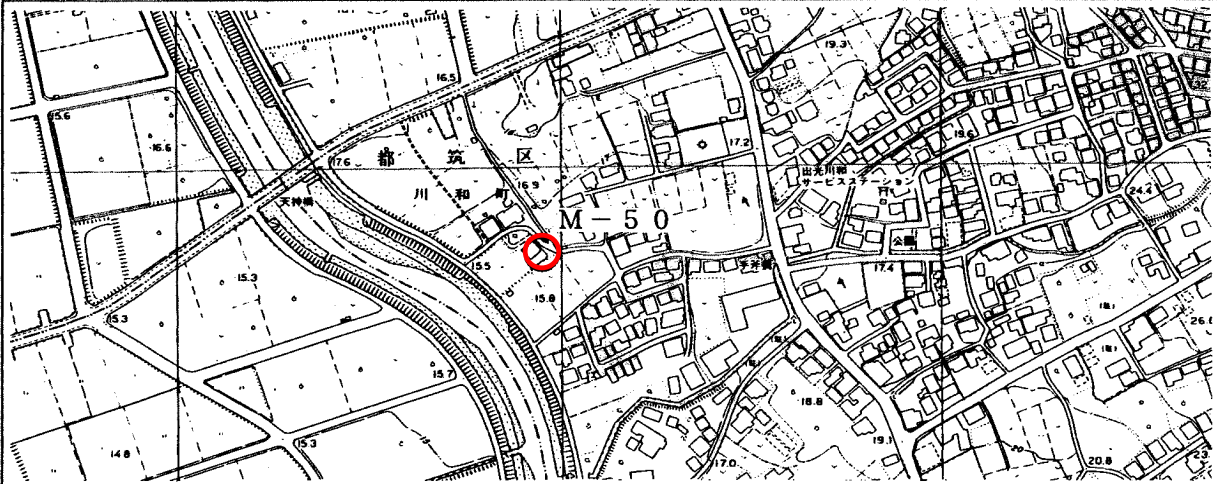


標識番号	M - 5 0		
所在地	都筑区川和町2521		
敷地所有者	石渡賢司	地目	宅地
標識種類	標石・ 金属標	埋設	地上・ 地中
隣接点との距離			

〔詳細図〕

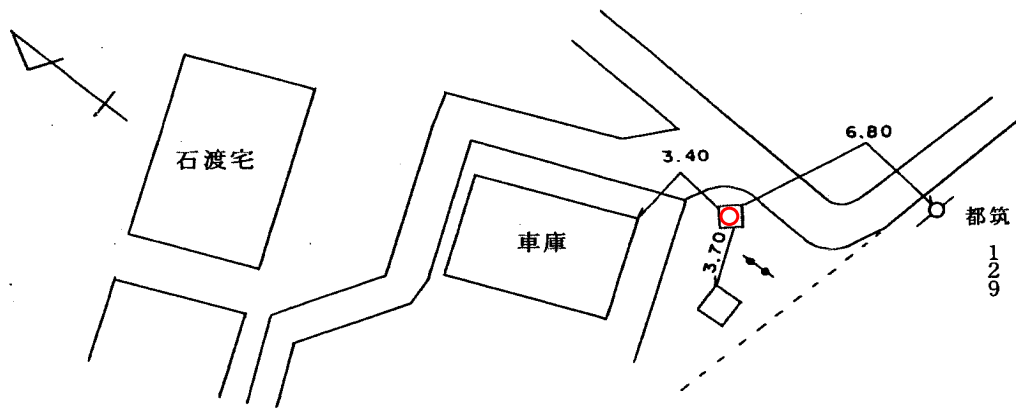

〔備考〕

昭和 47 年 12 月 1 日 設置
 昭和 62 年 2 月 20 日 補修
 平成 9 年 6 月 12 日 移設