
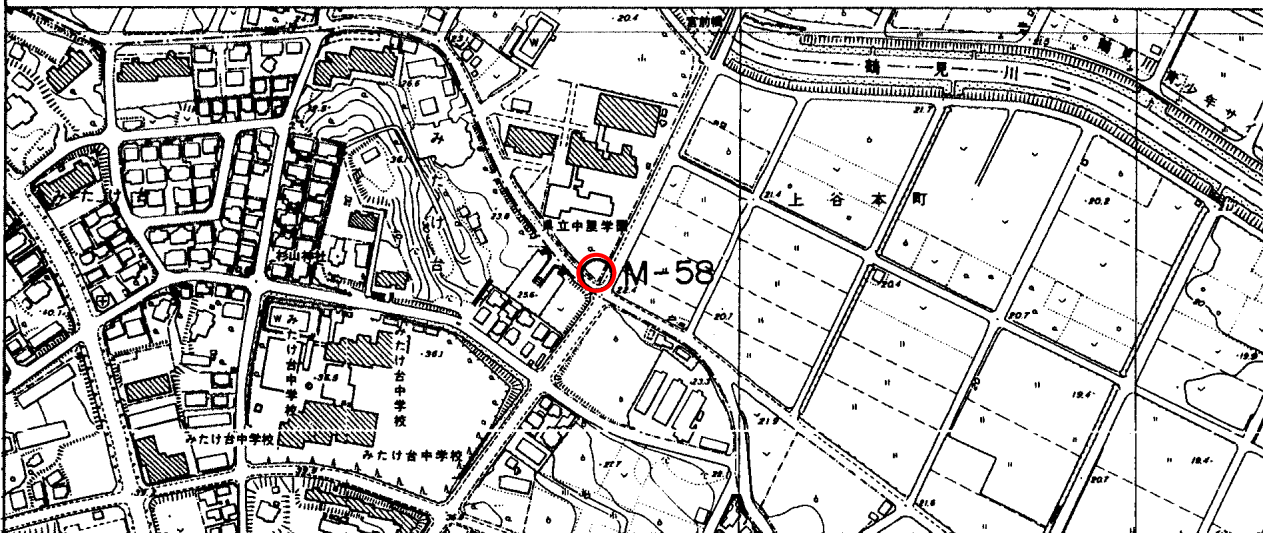


標識番号	M - 58		
所在地	青葉区みたけ台26-18		
敷地所有者	神奈川県	地目	公有地
標識種類	標石 • 金属標	埋設	地上 • 地中
隣接点との距離			

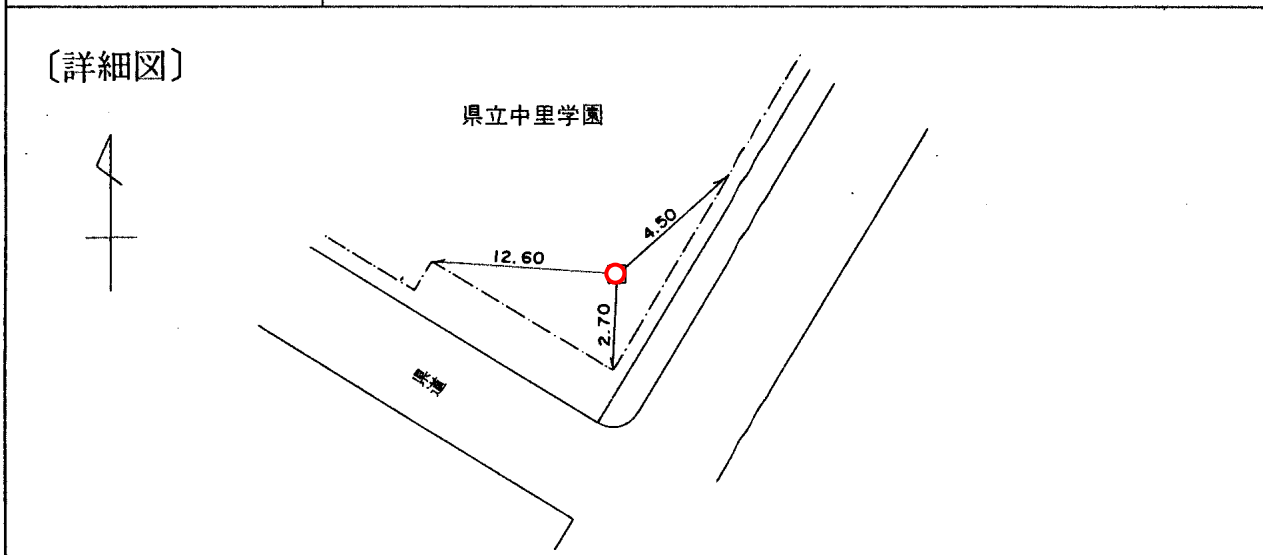

〔備考〕 昭和 49 年 12 月 1 日設置