
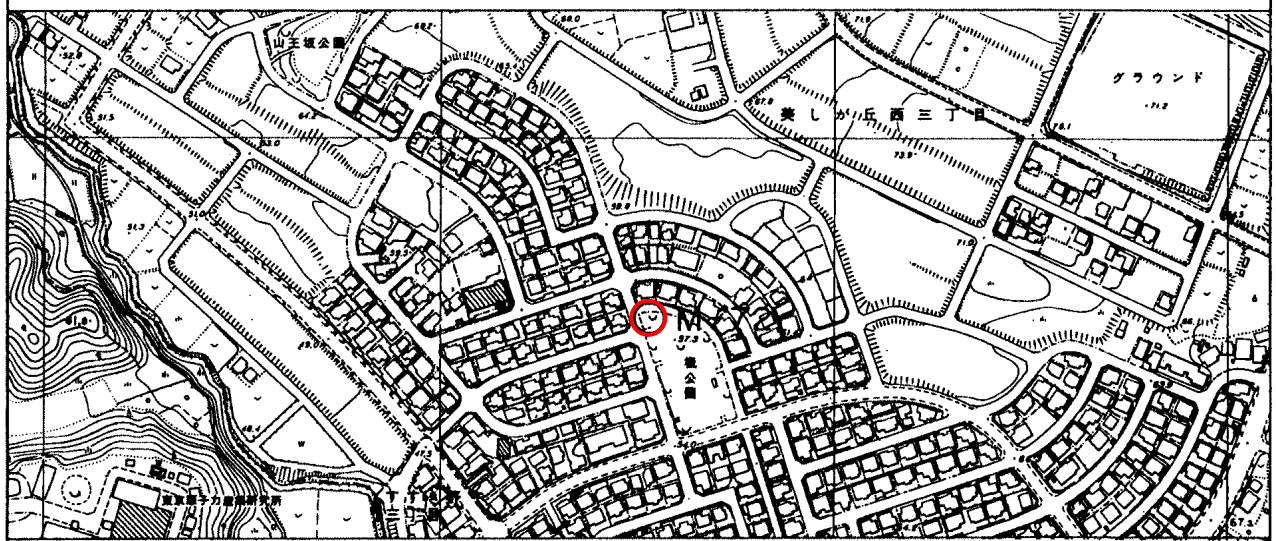


標識番号	M-72		
所在地	青葉区美しが丘西3-34 楓公園		
敷地所有者	横浜市	地目	公有地
標識種類	標石 • 金属標	埋設	地上 • 地中
隣接点との距離			

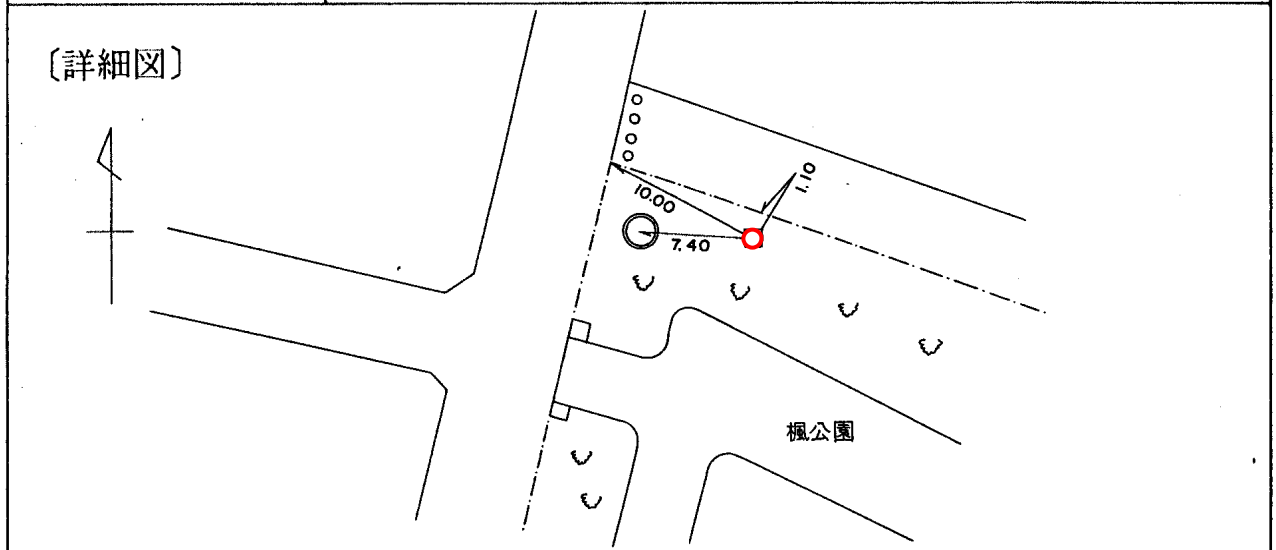

(備考) 昭和 61 年 1 月 8 日設置