
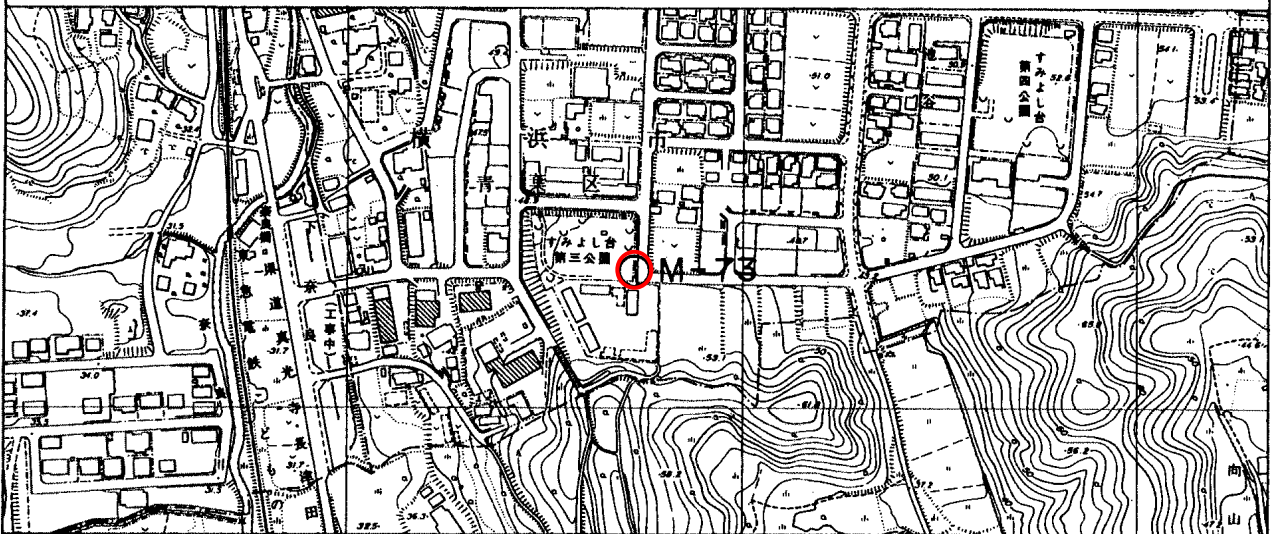


標識番号	M-73		
所在地	青葉区すみよし台8 すみよし台第三公園		
敷地所有者	横浜市	地目	公有地
標識種類	標石 • 金属標	埋設	地上 • 地中
隣接点との距離			

〔詳細図〕

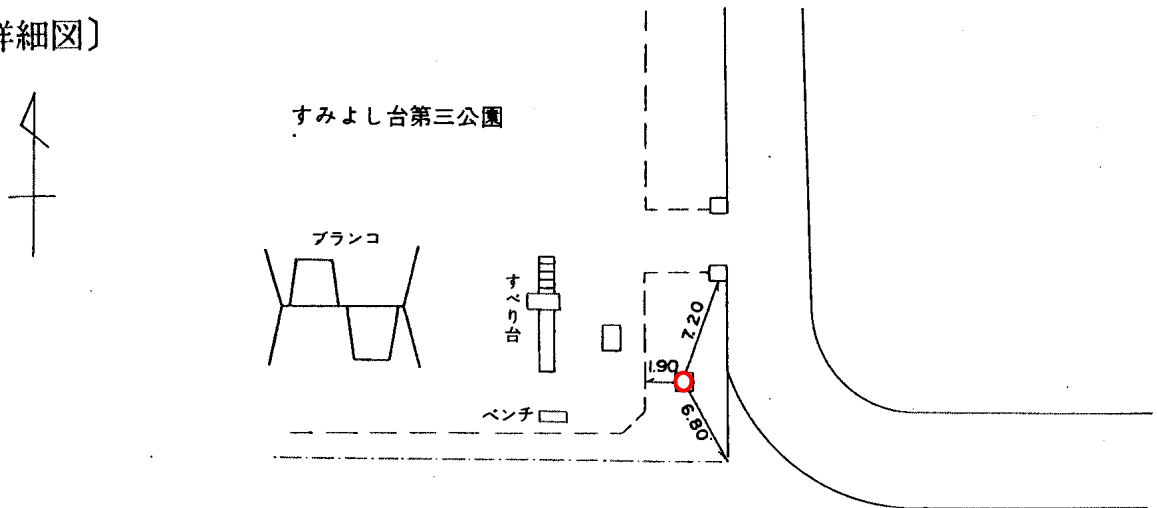

〔備考〕

昭和 57 年 12 月 7 日設置