
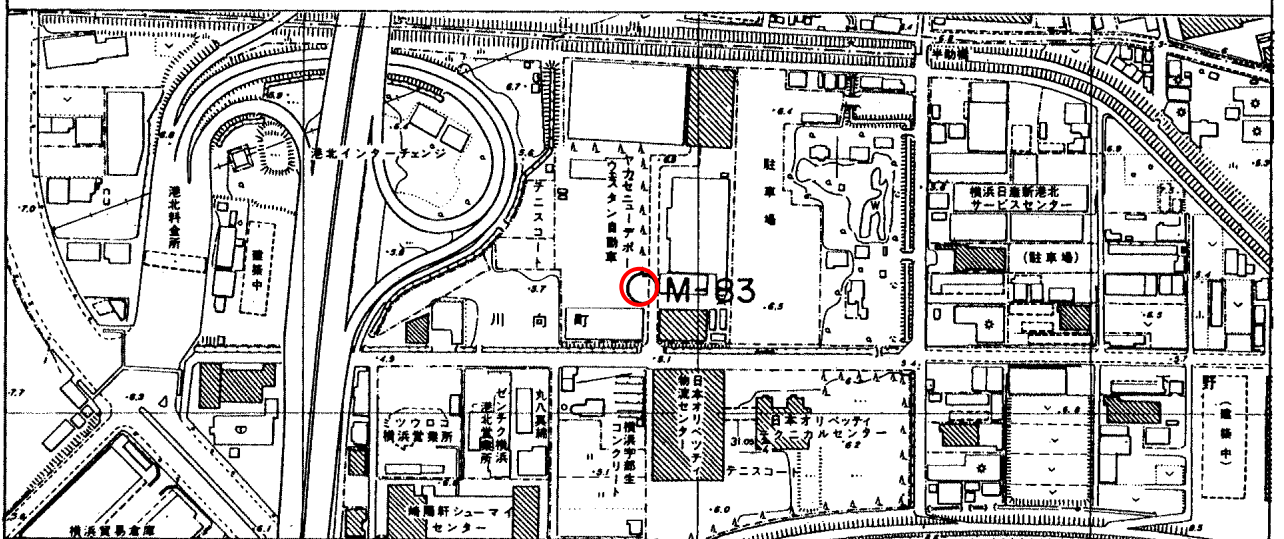


標識番号	M-83		
所在地	都筑区川向町1117		
敷地所有者	(株)ヤナセ横浜ニューデポ-	地目	宅地
標識種類	標石 • <b>金属標</b>	埋設	地上 • <b>地中</b>
隣接点との距離			

〔詳細図〕

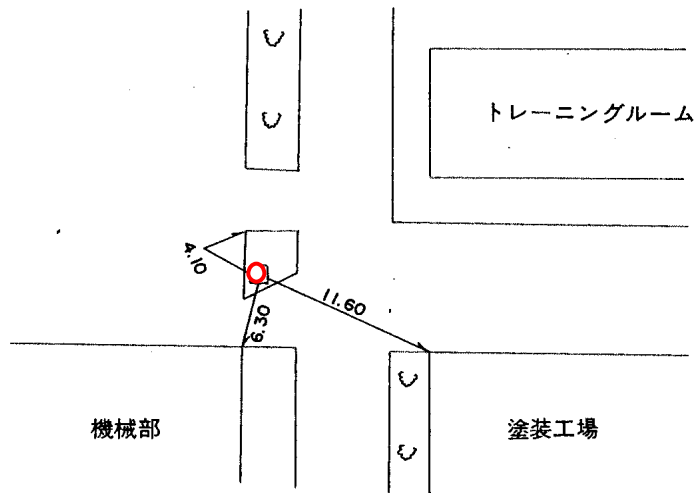

〔備考〕

昭和 61 年 3 月 9 日設置