


標識番号	M-89		
所在地	青葉区寺家町155地先ふるさと村テニスコート横		
敷地所有者	大曾根功	地目	宅地
標識種類	標石 • 金属標	埋設	地上 • 地中
隣接点との距離			

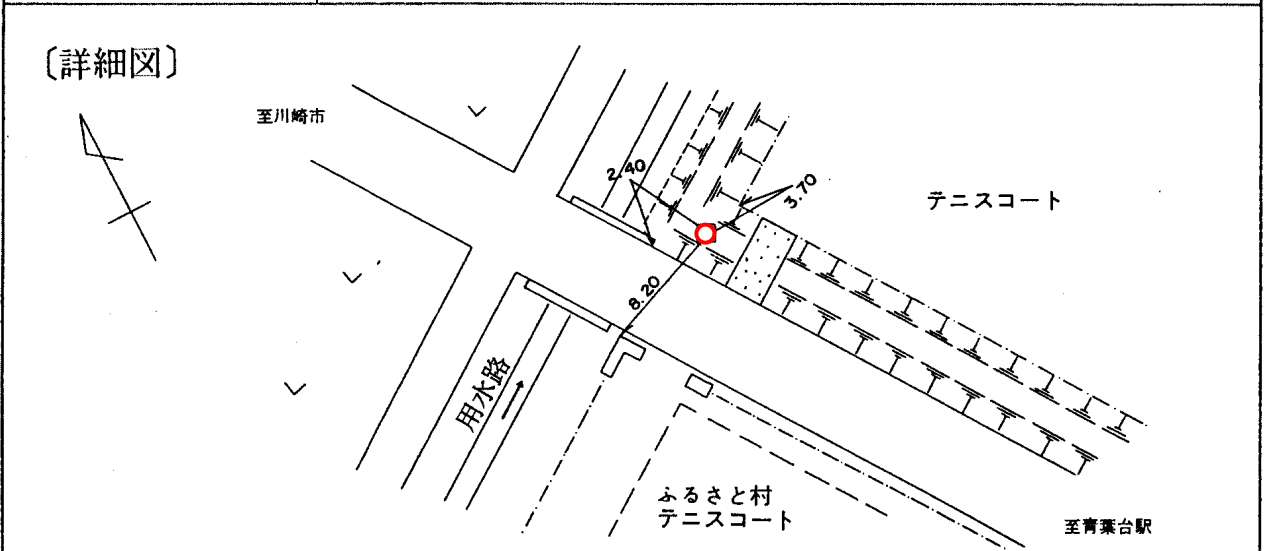

〔備考〕 平成 2 年 3 月 13 日設置