
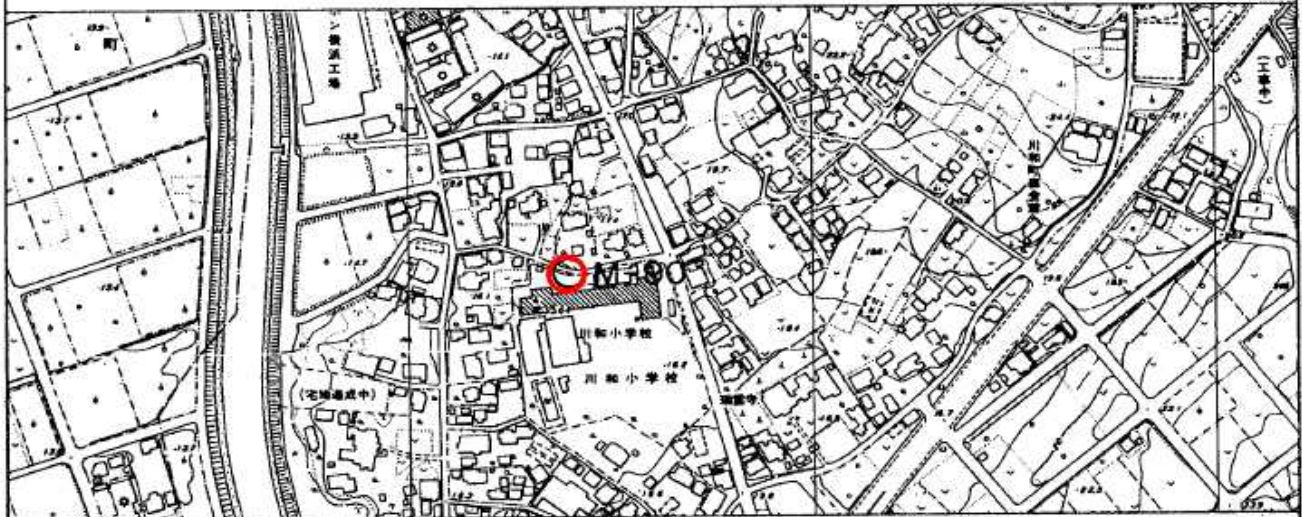


標識番号	M-90		
所在地	都筑区川和町 1463 川和小学校		
敷地所有者	横浜市	地目	公有地
標識種類	標石 • 金属標	埋設	地上 • 地中
隣接点との距離			

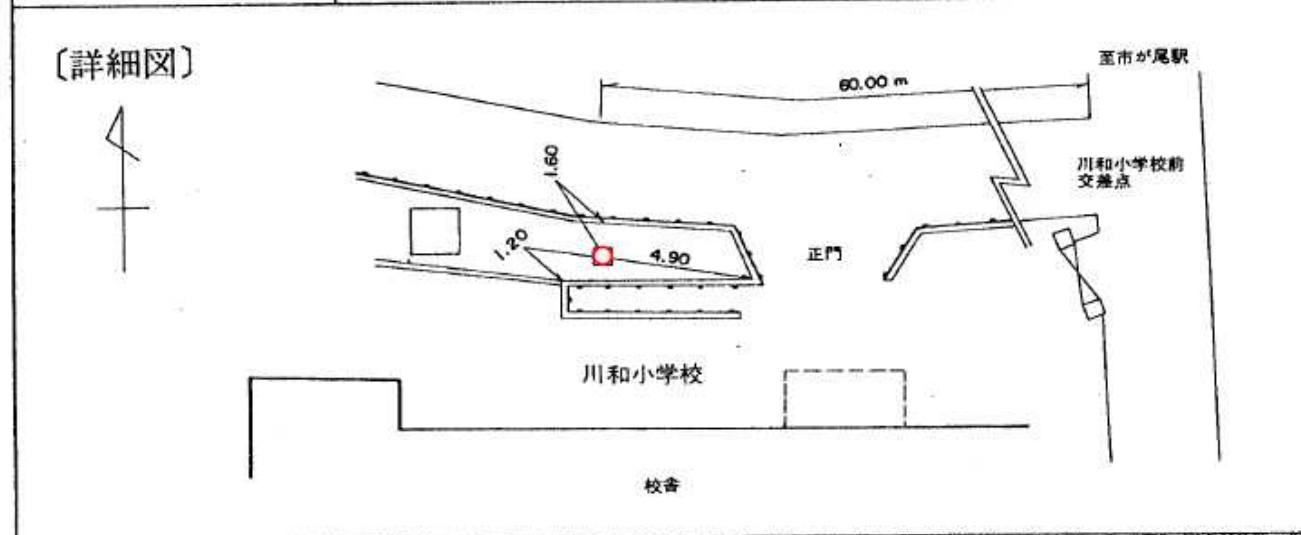

〔備考〕 平成 2 年 3 月 18 日設置