
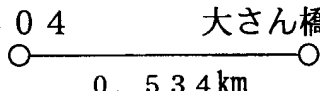
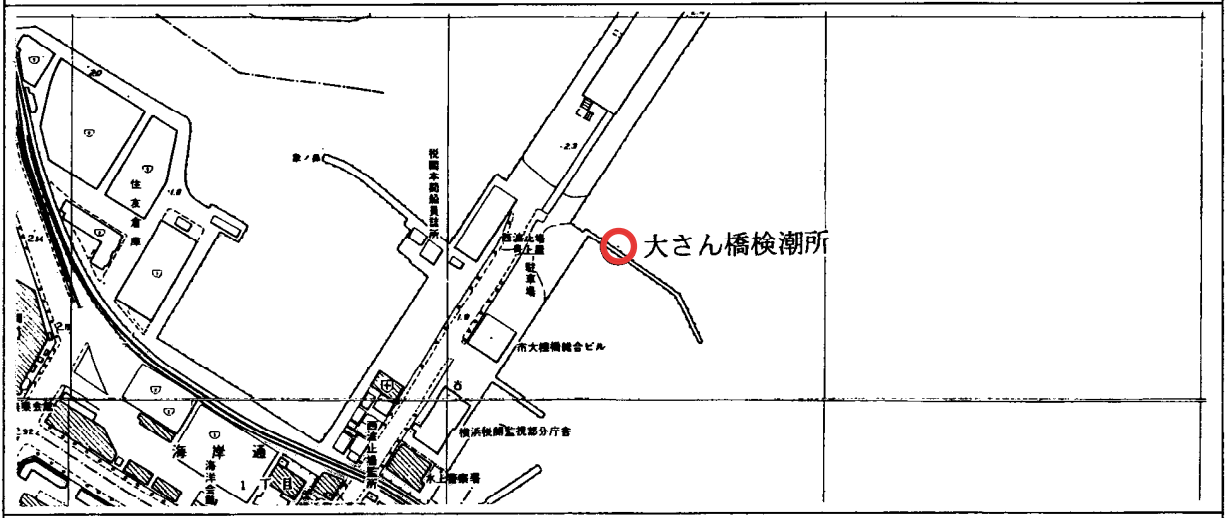


標 識 番 号	大さん橋検潮所		
所 在 地	中区海岸通1-1		
敷地所有者	横浜市	地 目	
標 識 種 類	標石 ・ 金属標	埋 設	地上 ・ 地中
隣接点との距離	<p style="text-align: center;">304 大さん橋検潮所</p>  <p style="text-align: center;">0.534 km</p>		

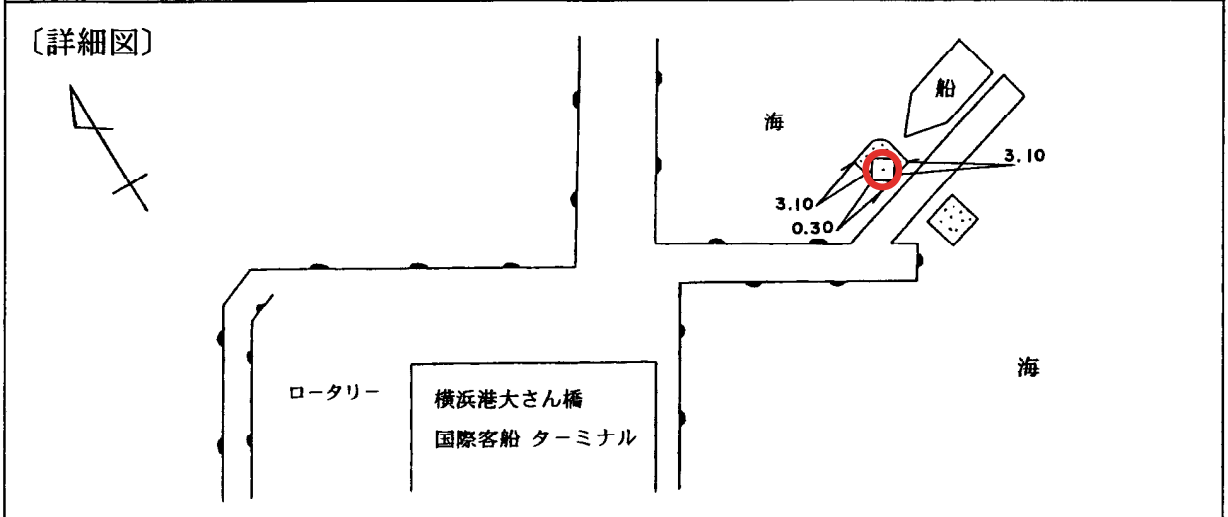

〔備考〕 平成 8 年 8 月 1 日 設置