
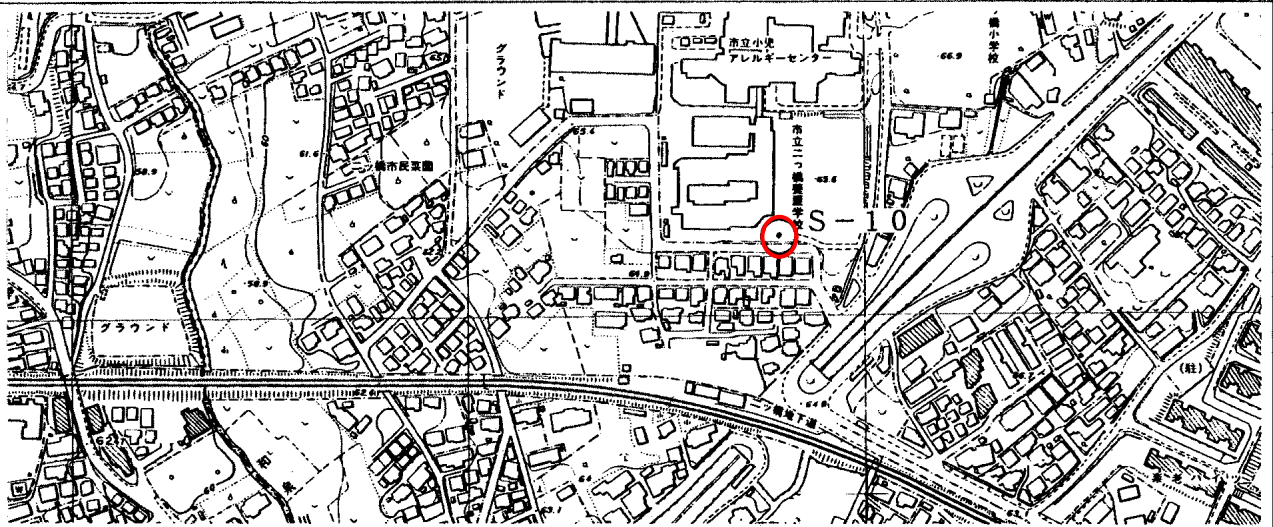


標識番号	S - 1 0		
所在地	瀬谷区ニッ橋町470		
敷地所有者	ニッ橋養護学校	地目	宅地
標識種類	標石 ・ 金属標	埋設	地上 ・ 地中
隣接点との距離			

(詳細図)

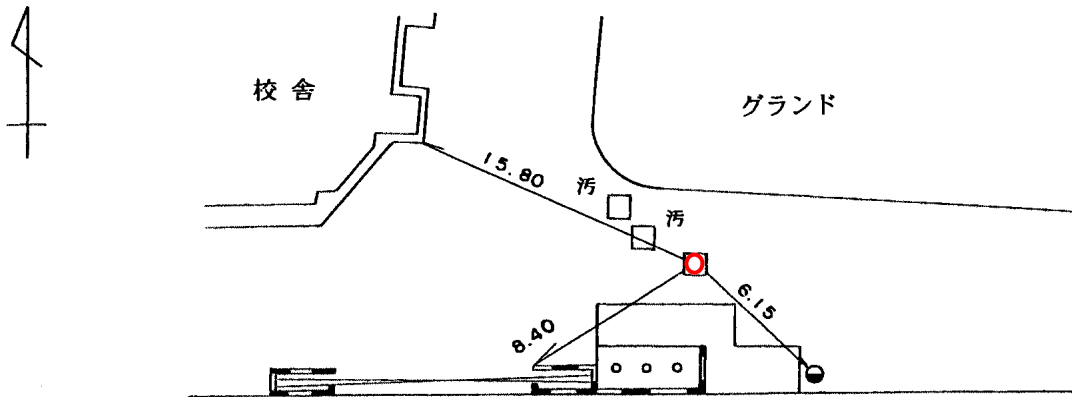

(備考)

昭和 47 年 12 月 1 日 設置