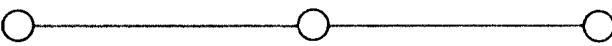
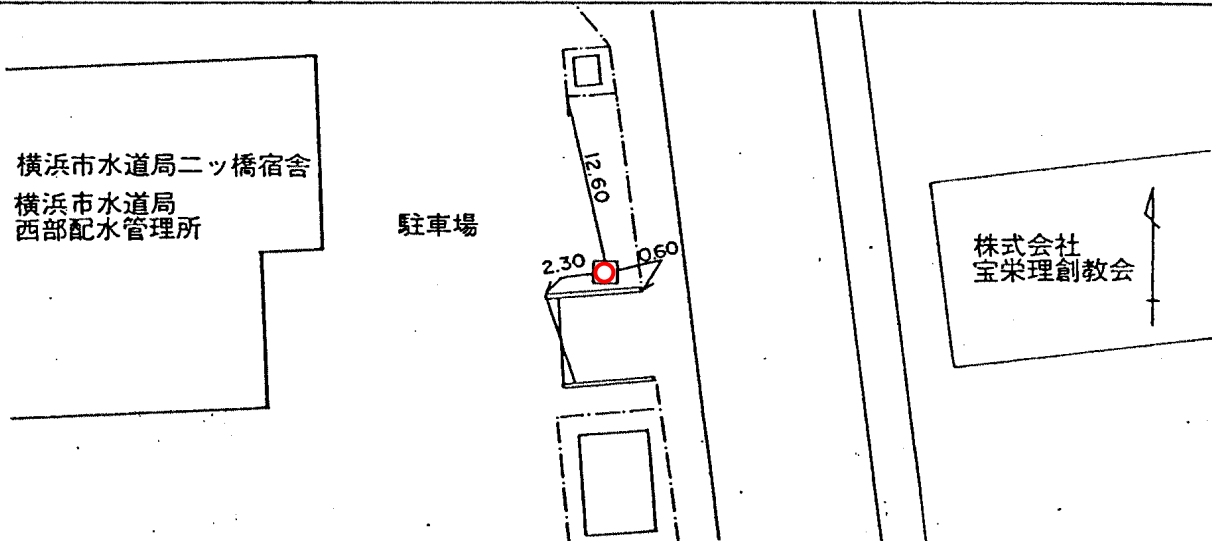
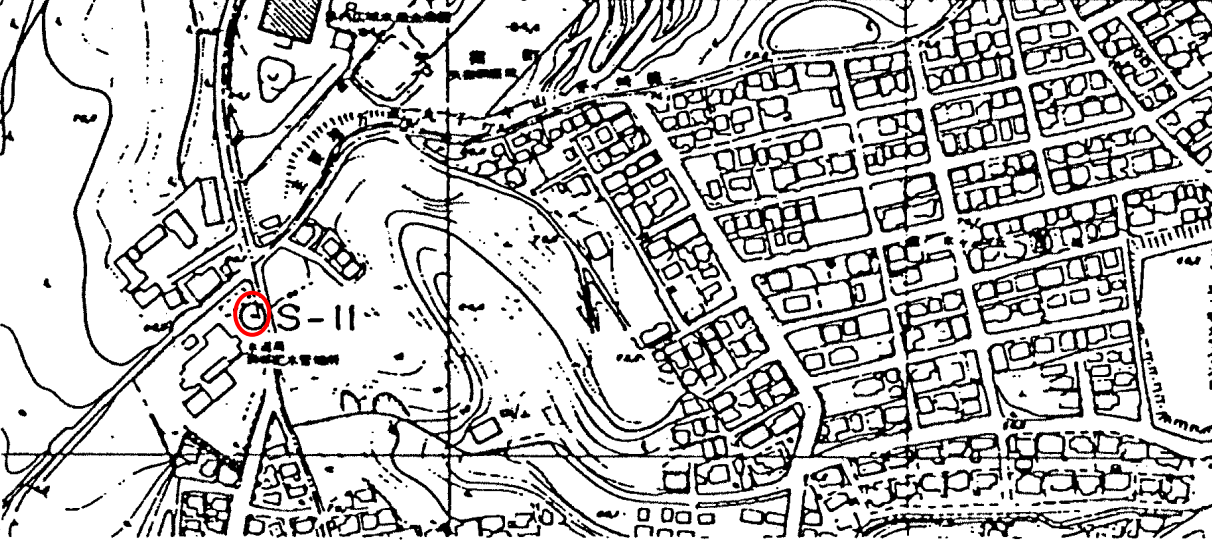


標識番号	S-11		
所在地	瀬谷区二ッ橋町553 市水道局西部配水営業所		
敷地所有者	横浜市	地目	公有地
標識種類	(標石)・金属標	埋設	地上・(地中)
隣接点との距離			
			
			
(備考)	昭和 63 年 4 月 25 日		