
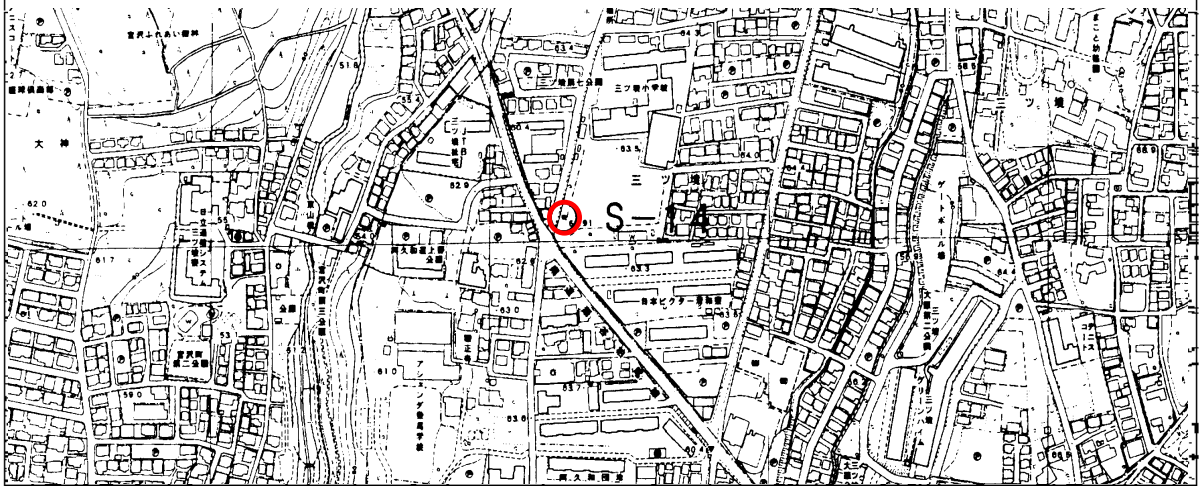


標識番号	S - 14		
所在地	瀬谷区三ツ境157 三ツ境小学校		
敷地所有者	横浜市	地目	公有地
標識種類	標石・ <u>金属標</u>	埋設	地上・ <u>地中</u>
隣接点との距離			

(詳細図)

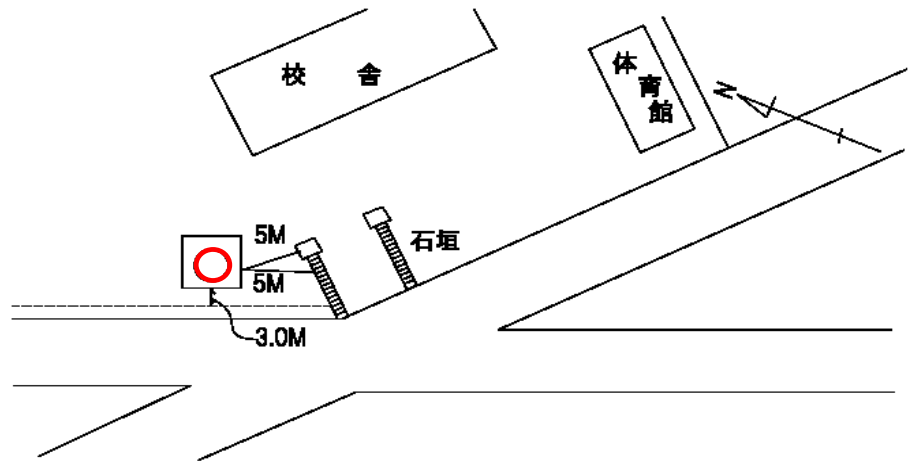

(備考)

昭和 47 年 12 月 1 日 設置