
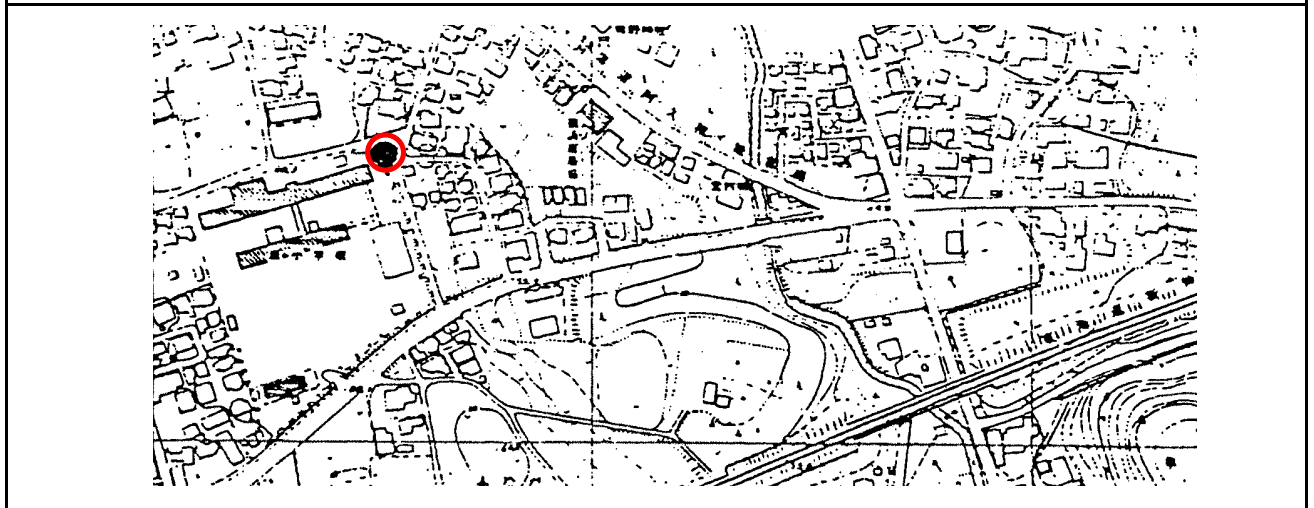


標識番号	S-16		
所在地	横浜市瀬谷区阿久和東四丁目33-1 (原小学校)		
敷地所有者	横浜市	地目	公有地
標識種類	標石・金属標	埋設	地上・地中
隣接点との距離	<p>S-18 1.02km S-16 1.05km A-23</p>		

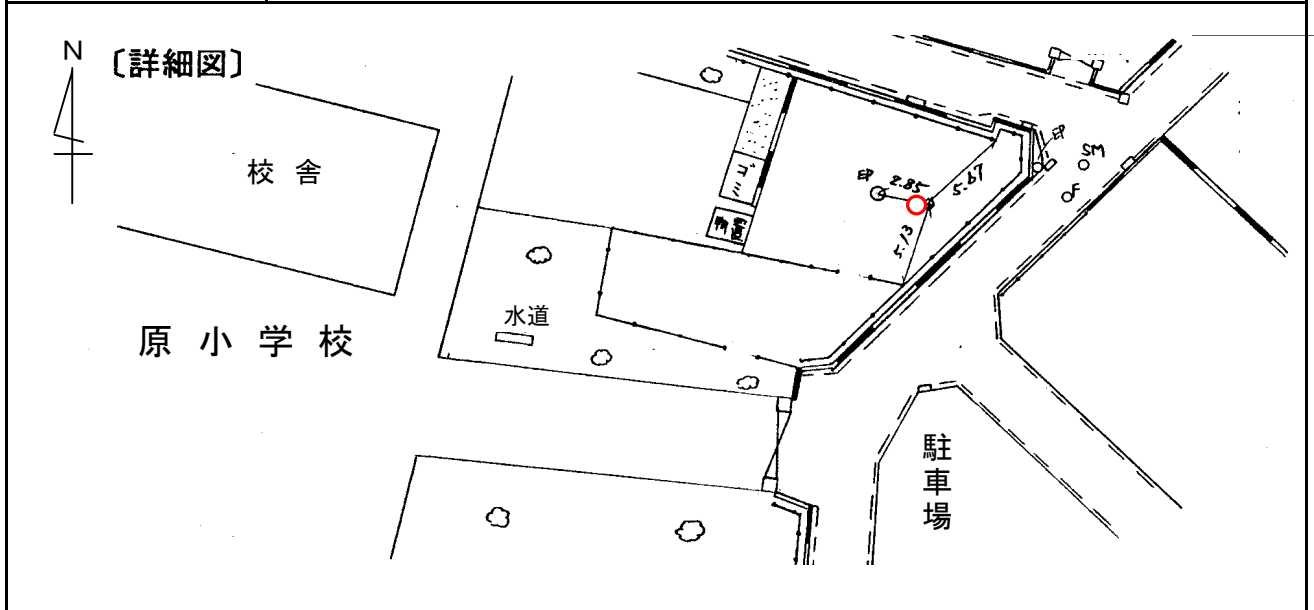

備考 昭和47年12月1日設置