
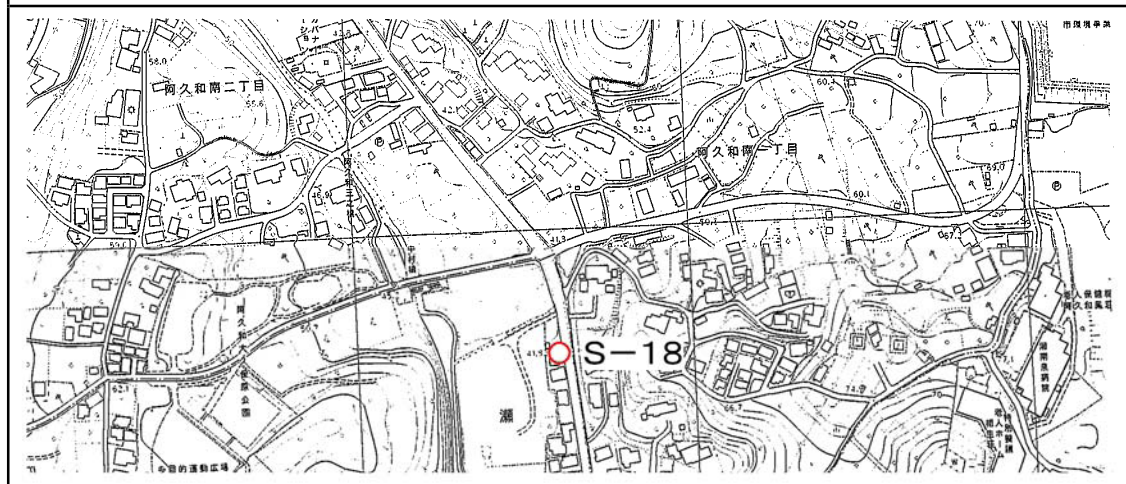


標識番号	S-18		
所在地	瀬谷区阿久和南三丁目2		
敷地所有者		地目	公有地
標識種類	標石・ 金属標	埋設	地上・ 地中
隣接点との距離			

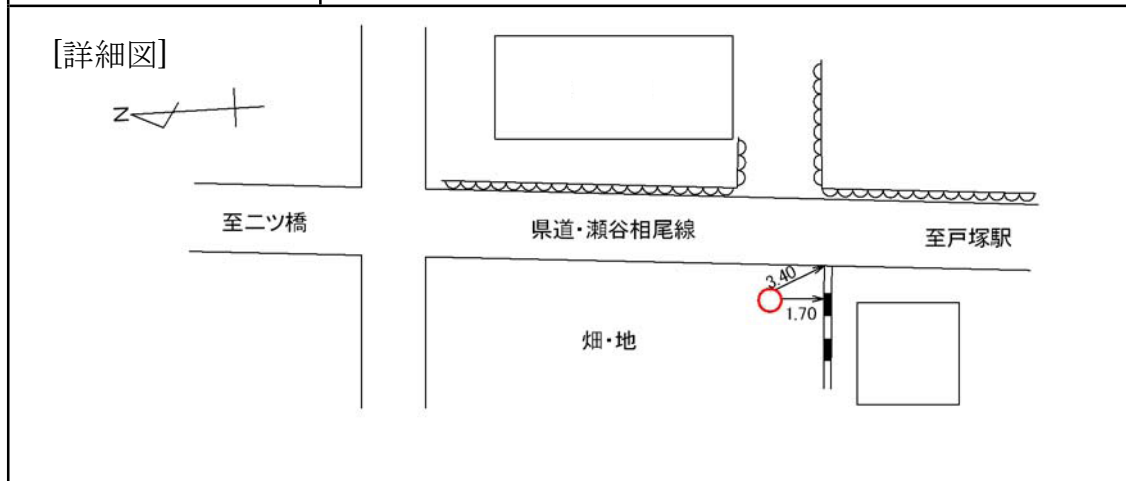

[備考]
昭和47年12月1日設置