
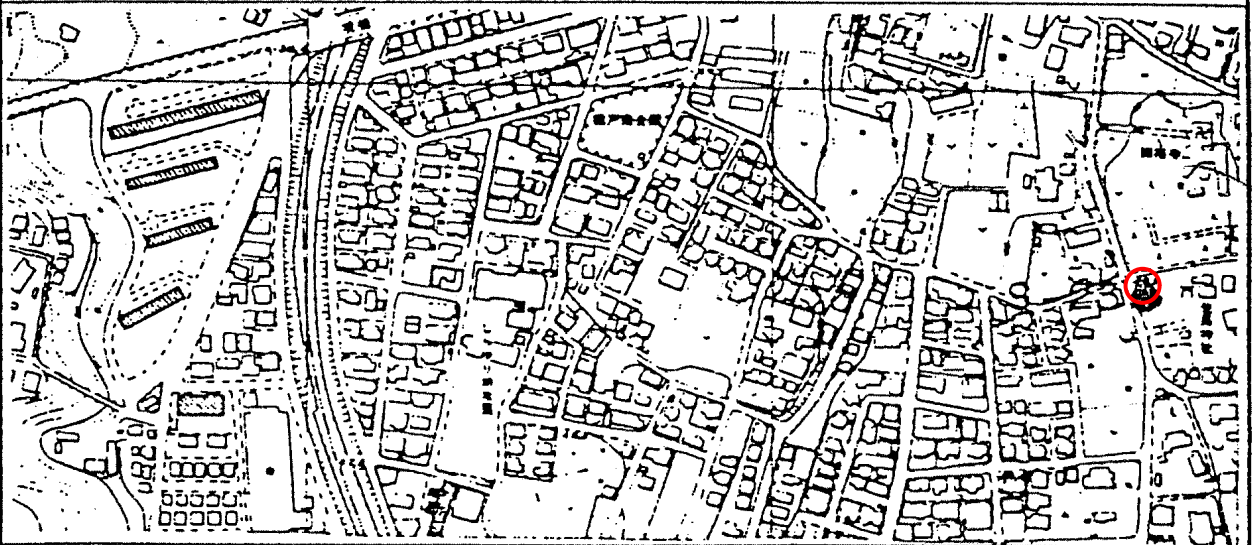


標識番号	S - 2 3		
所在地	横浜市瀬谷区橋戸三丁目 20-8 (左馬神社)		
敷地所有者		地目	境内地
標識種類	標石・ <b>金属標</b>	埋設	地上・ <b>地中</b>
隣接点との距離			

( 詳細図 )

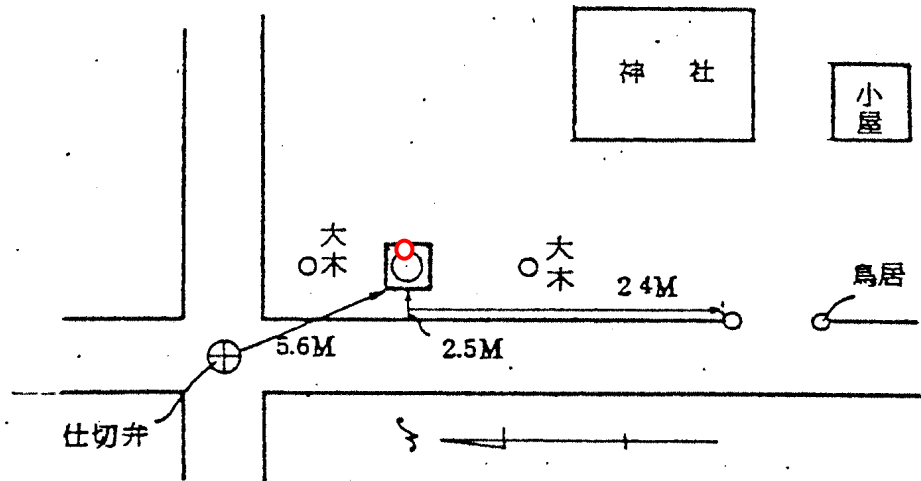

( 備考 )

昭和 4 7 年 1 2 月 1 日設置