
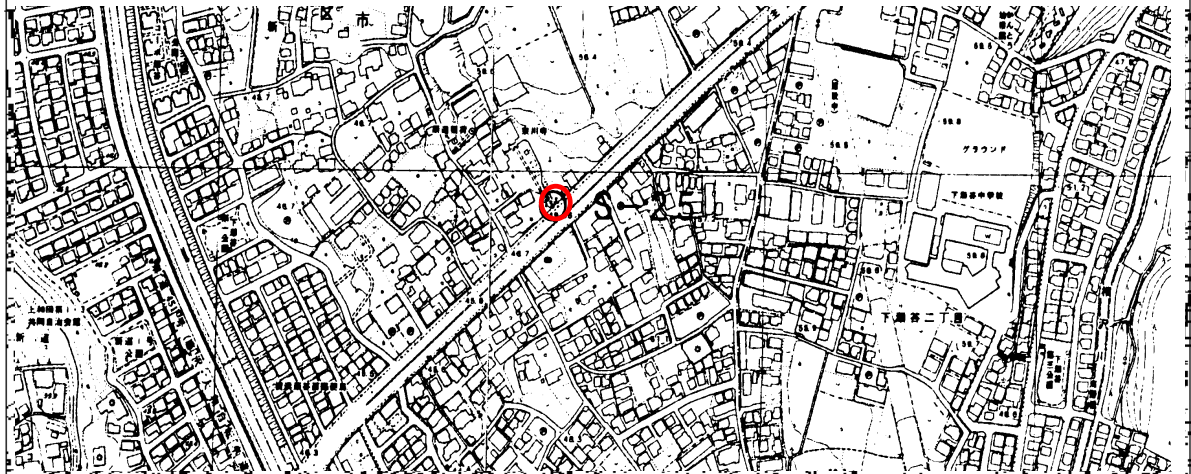


標 識 番 号	S - 25		
所 在 地	瀬谷区北新26-13 宗川寺		
敷地所有者		地 目	境内地
標 識 種 類	標 石・ 金属標	埋 設	地上・ 地中
隣接点との距離	<p style="text-align: center;"> S-26 S-25 S-24 ○ ○ ○ 0.844 km 0.678 km </p>		

(詳細図)

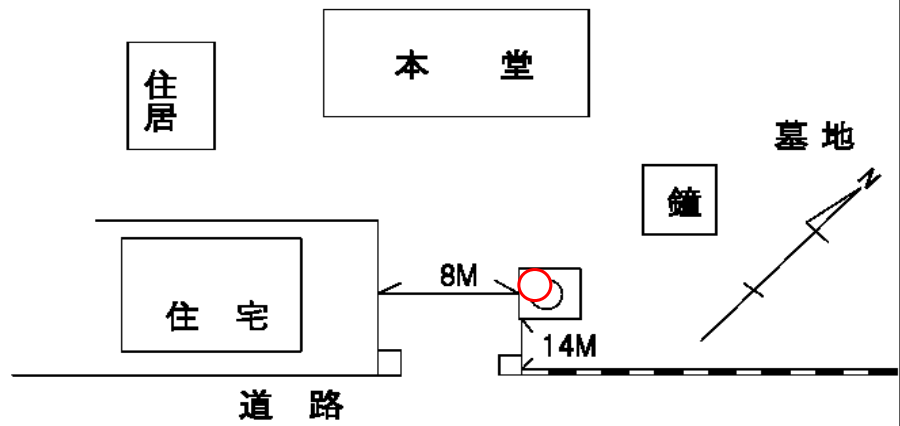

(備考)

昭和 47 年 12 月 1 日 設置