
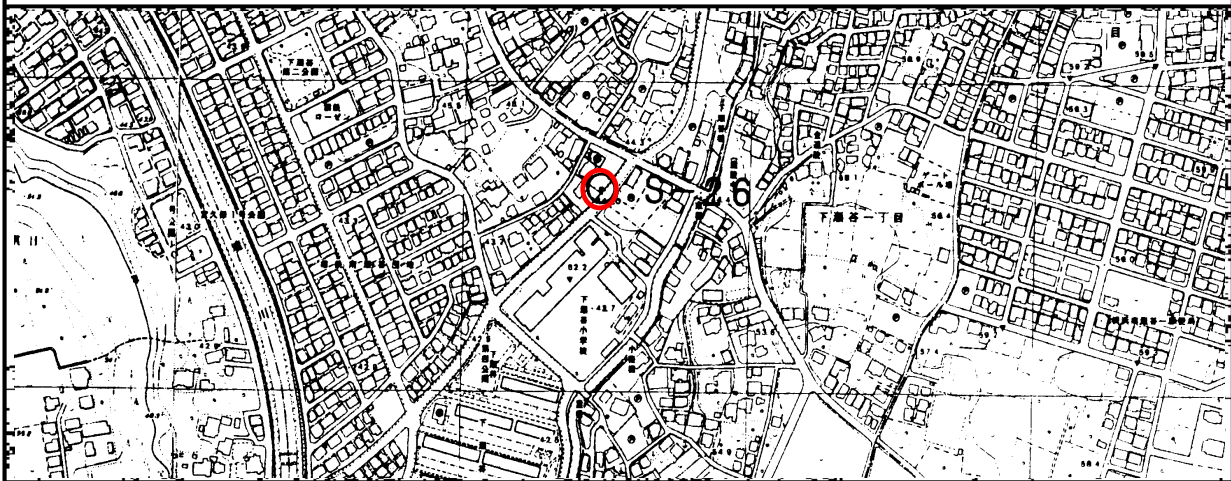


標識番号	S - 26		
所在地	瀬谷区下瀬谷三丁目2-12		
敷地所有者	仙田充治	地目	宅地
標識種類	標石・ 金属標	埋設	地上・ 地中
隣接点との距離			

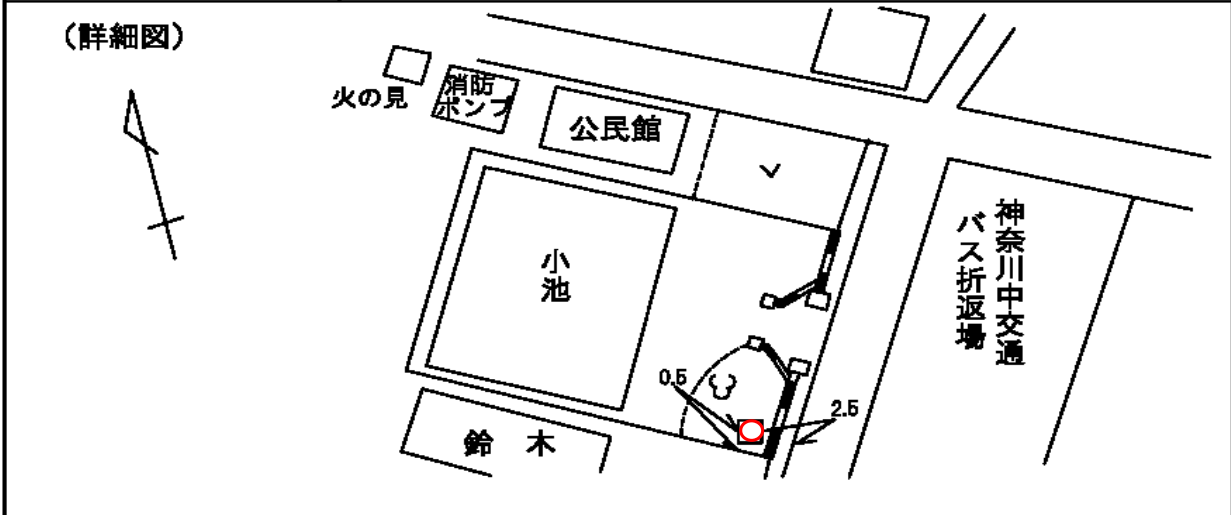

(備考) 昭和47年12月1日設置