


標識番号	S-3		
所在地	瀬谷区上瀬谷町40-8 八幡神社		
敷地所有者		地目	境内地
標識種類	標石・ <b>金属標</b>	埋設	地上・ <b>地中</b>
隣接点との距離			

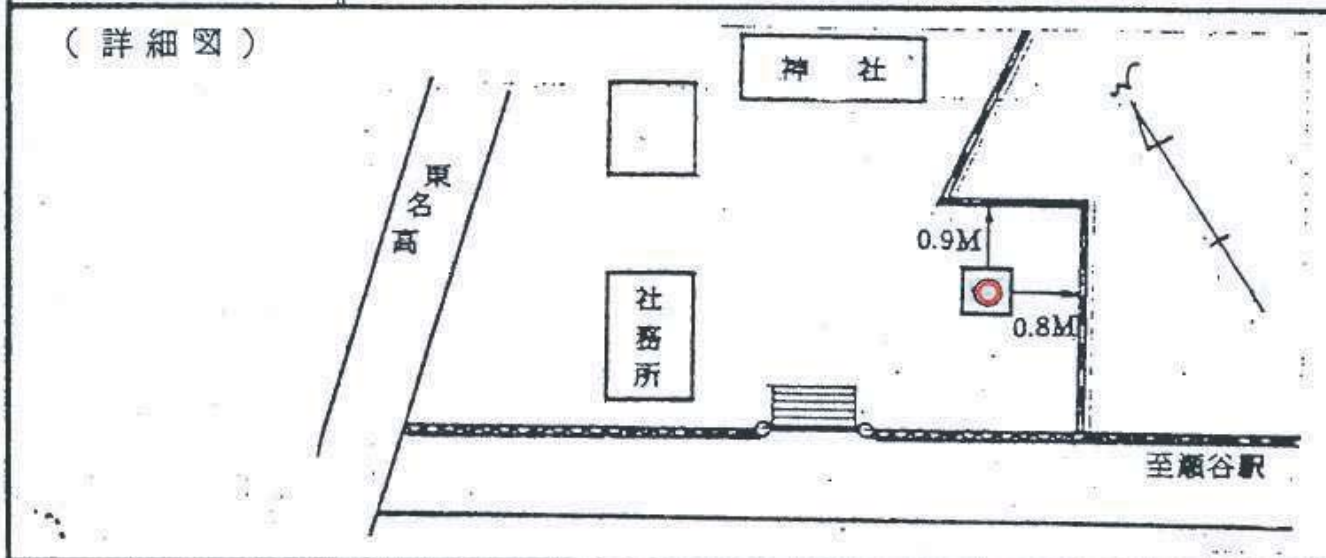

(備考) 昭和 47 年 12 月 1 日設置