
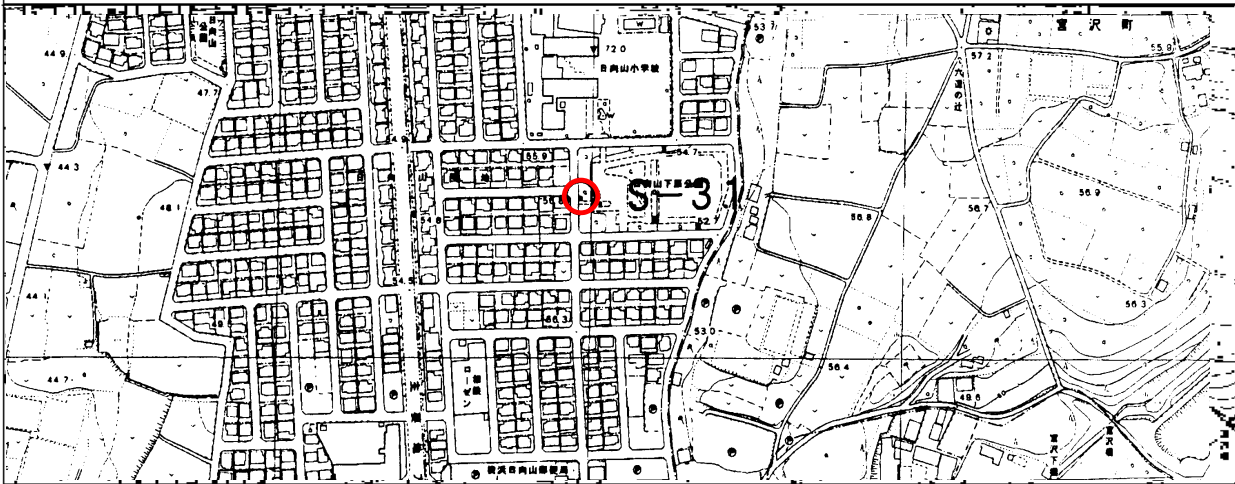


標 識 番 号	S - 31		
所 在 地	瀬谷区南瀬谷 2-13 日向山下原公園		
敷 地 所 有 者	横 浜 市	地 目	公 園
標 識 種 類	標 石 ・ 金属標	埋 設	地上 ・ 地中
隣 接 点 と の 距 離			

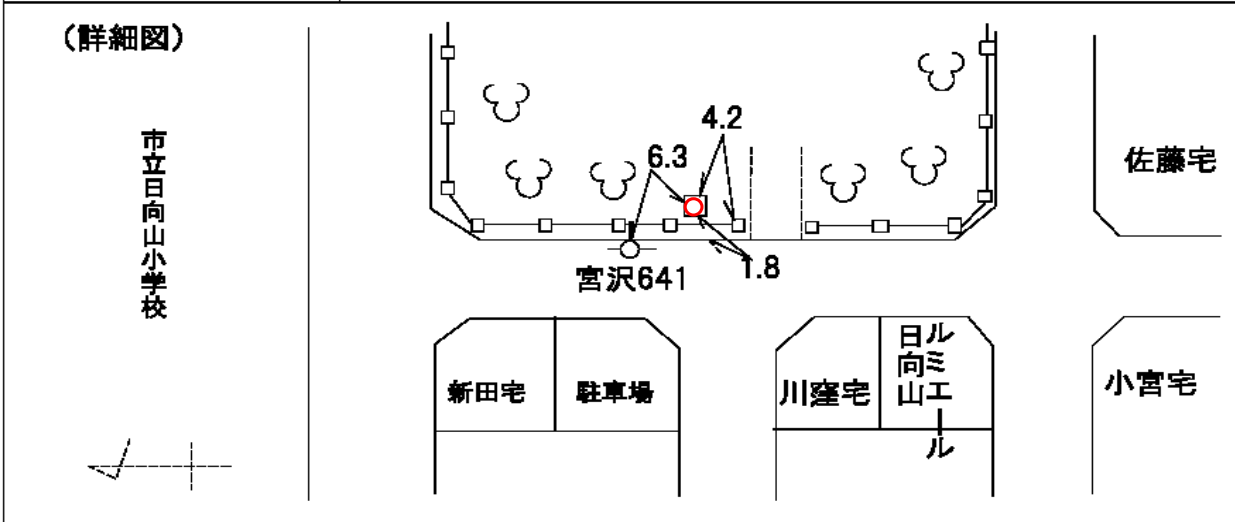

(備 考) 平成 5 年 3 月 21 日 設置