
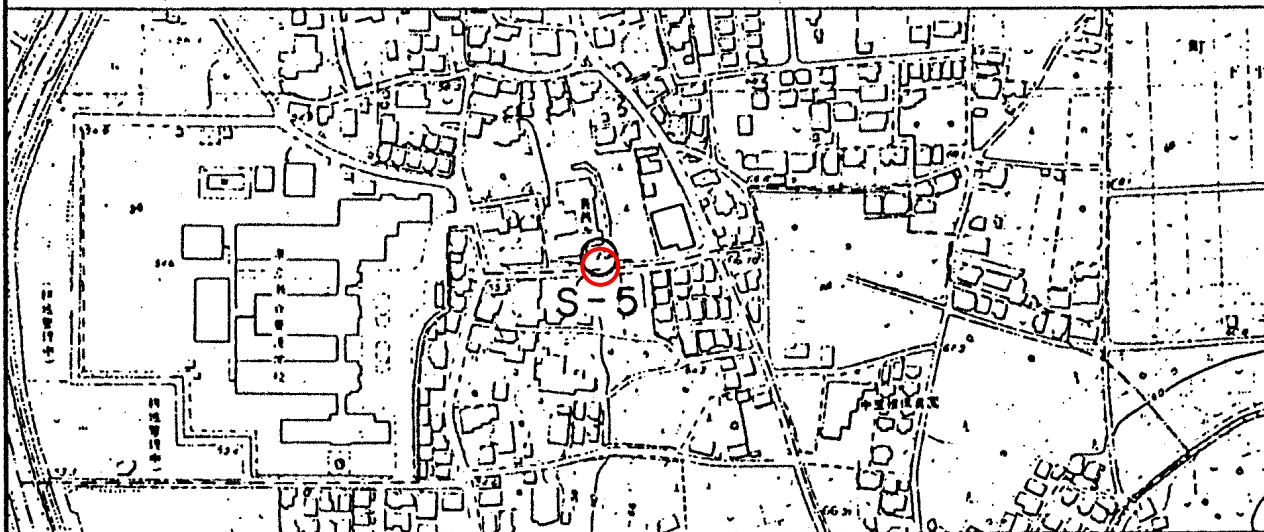


標識番号	S - 5		
所在地	瀬谷区竹村町1-14 善昌寺		
敷地所有者		地目	墓地
標識種類	標石・ 金属標	埋設	地上・ 地中
隣接点との距離			

(詳細図)

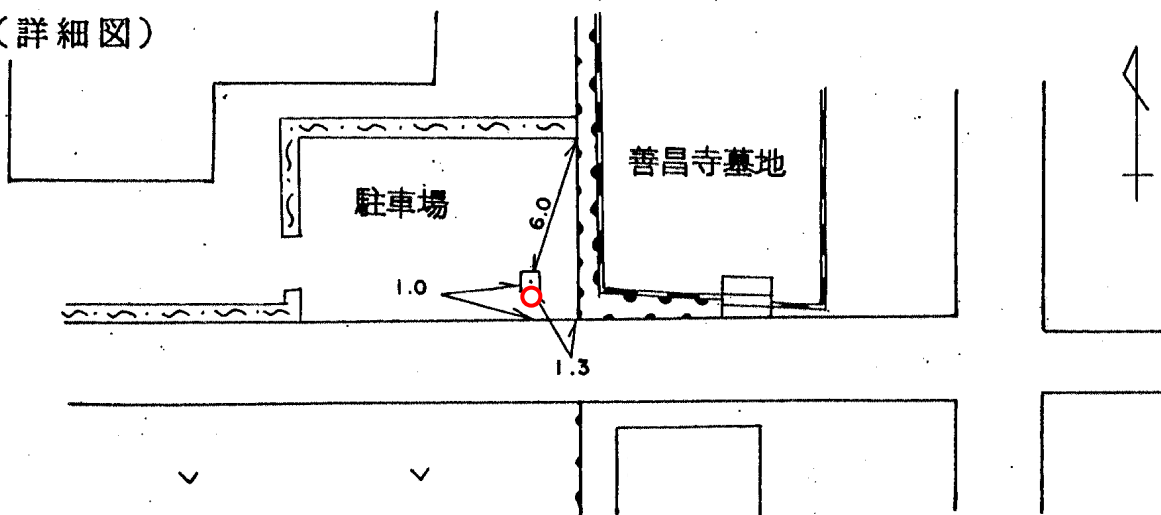

(備考)

昭和47年12月1日設置