
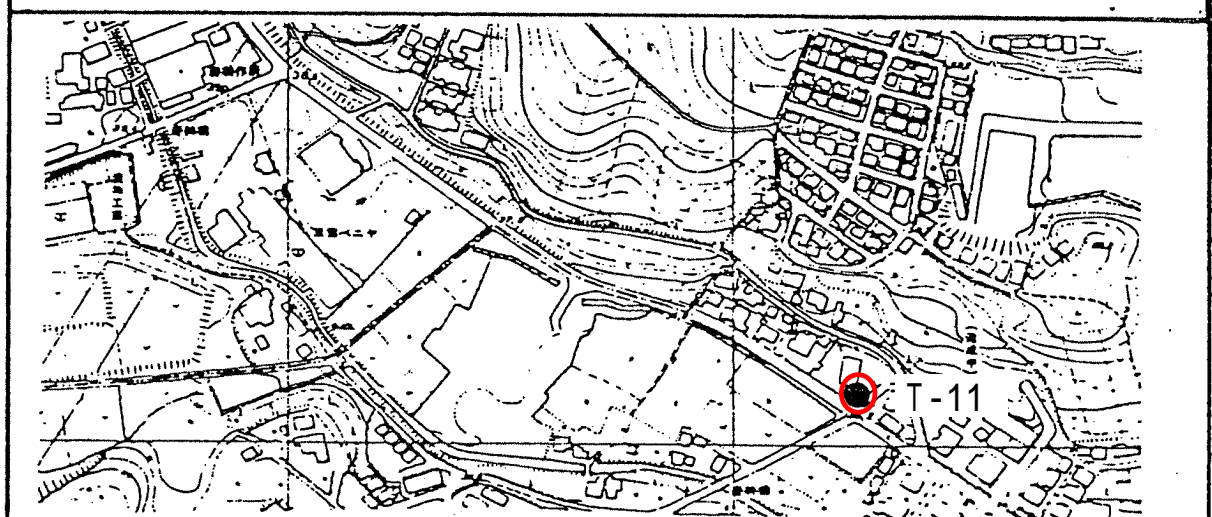


| | | | |
|---------|----------------|----|---------------|
| 標識番号 | T-11 | | |
| 所在地 | 泉区新橋町1873 | | |
| 敷地所有者 | 鈴木 勳 | 地目 | 宅地 |
| 標識種類 | 標石・ 金属標 | 埋設 | 地上・ 地中 |
| 隣接点との距離 | | | |

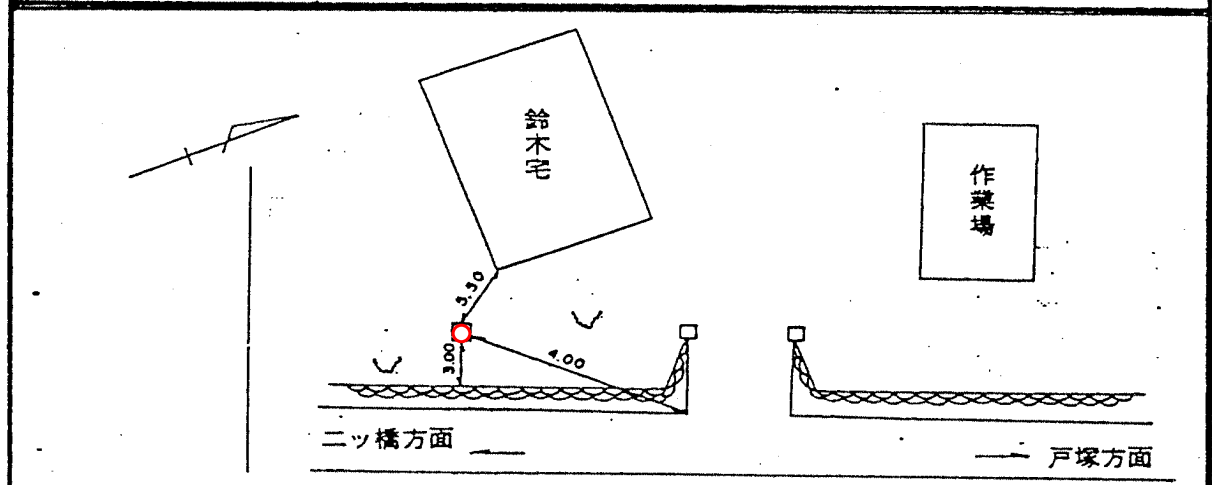

(備考) 昭和47年1月1日設置