
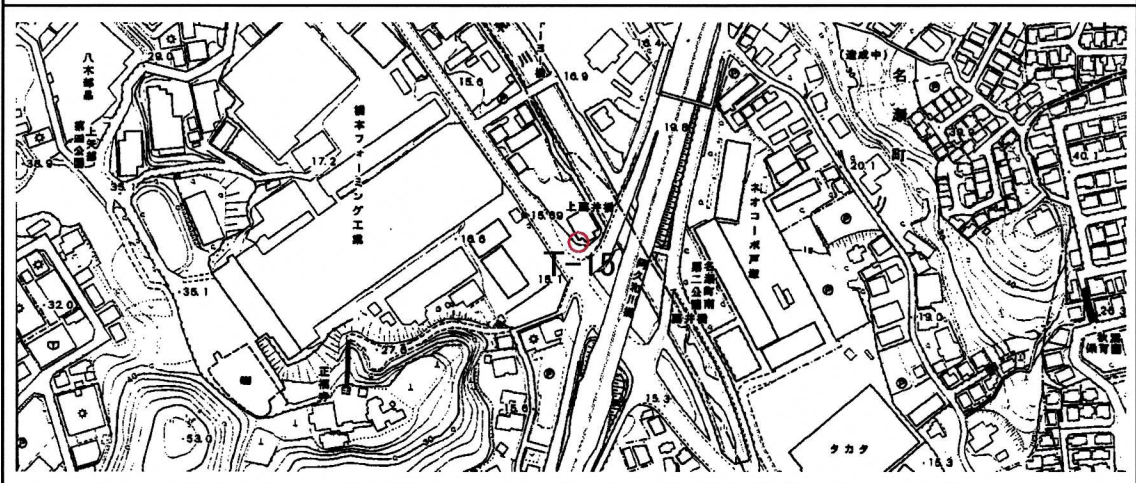


標識番号	T-15		
所在地	戸塚区上矢部町 257		
敷地所有者	日本住宅公団	地目	宅地
標識種類	標石・ <b>金属標</b>	埋設	地上・ <b>地中</b>
隣接点との距離			

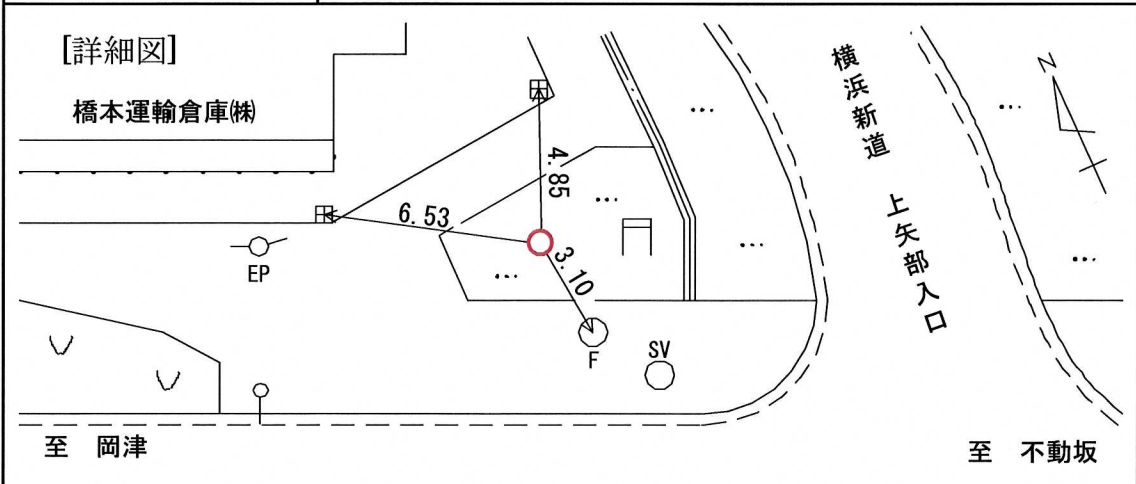

【備考】

昭和 47 年 12 月 1 日設置