
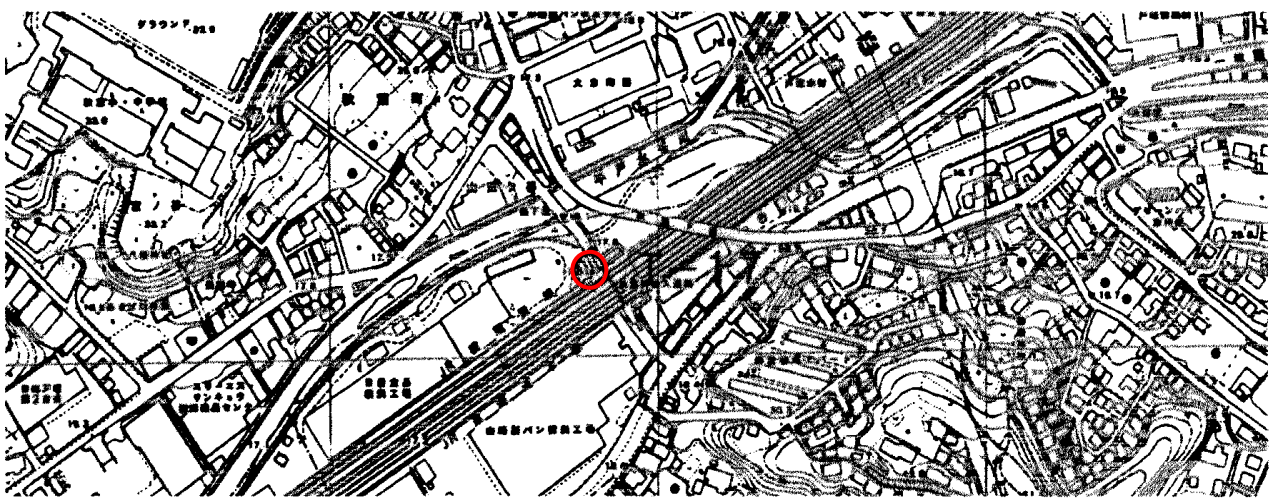


標 識 番 号	T-17		
所 在 地	戸塚区上柏尾町1 日新ヨーク (株)		
敷地所有者	日新ヨーク (株)	地 目	宅 地
標 識 種 類	標 石・ <u>金属標</u>	埋 設	地上・ <u>地中</u>
隣 接 点 と の 距 離			

(詳細図)

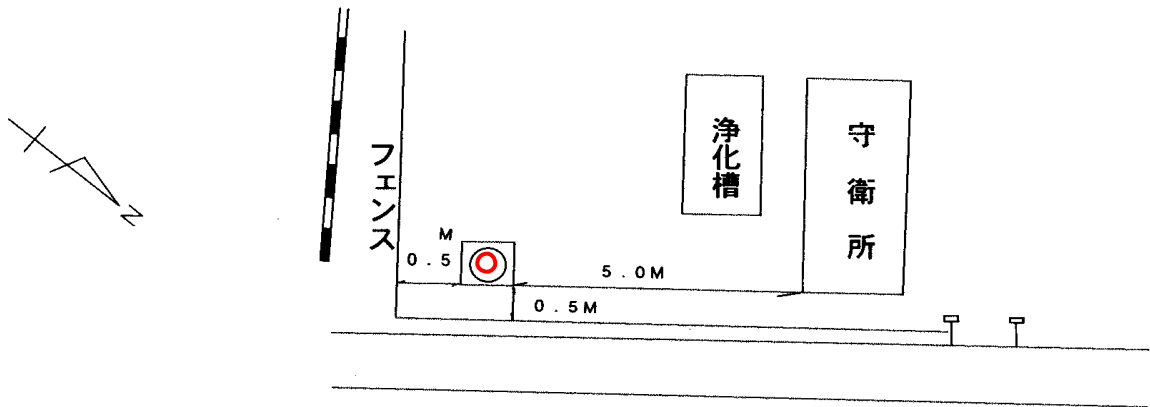

(備考)

昭和 47 年 12 月 1 日設置