
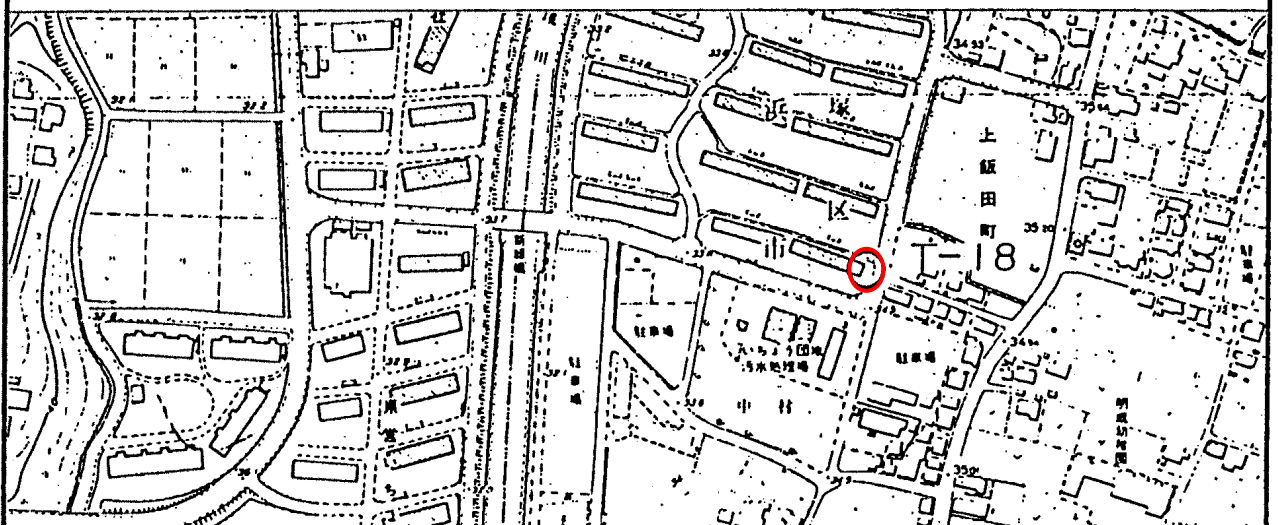


標識番号	T-18		
所在地	泉区上飯田町2670-1	県営いちょう団地 1号棟横	
敷地所有者	神奈川県	地目	宅地
標識種類	標石・ 金属標	埋設	地上・ 地中
隣接点との距離			

(詳細図)

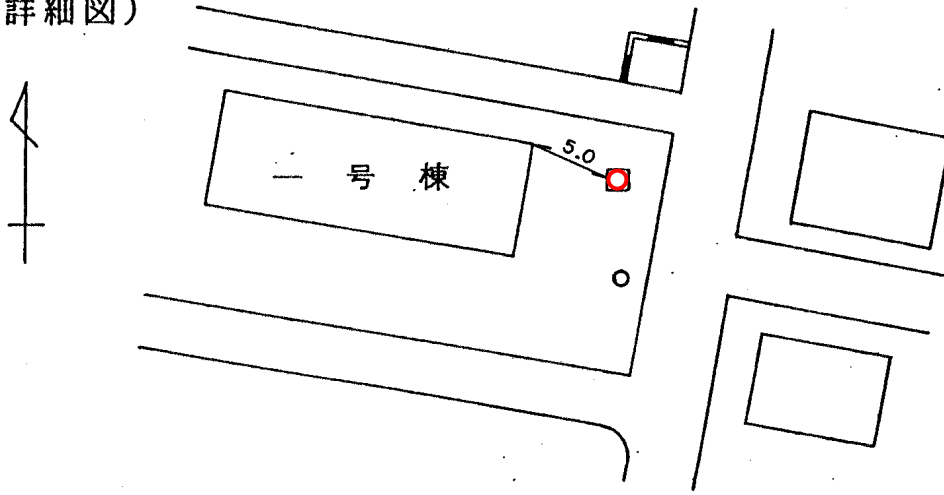

(備考)

昭和47年12月1日設置