
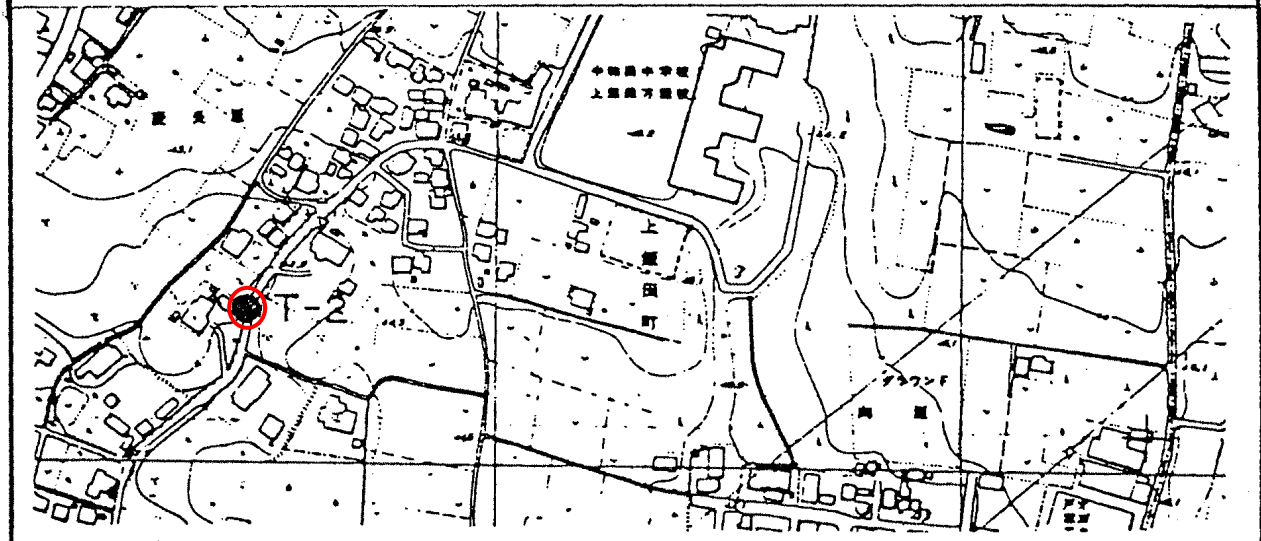


標識番号	T-2		
所在地	泉区上飯田町 2807		
敷地所有者	遠藤幸生	地目	宅地
標識種類	標石・ 金属標	埋設	地上・ 地中
隣接点との距離			

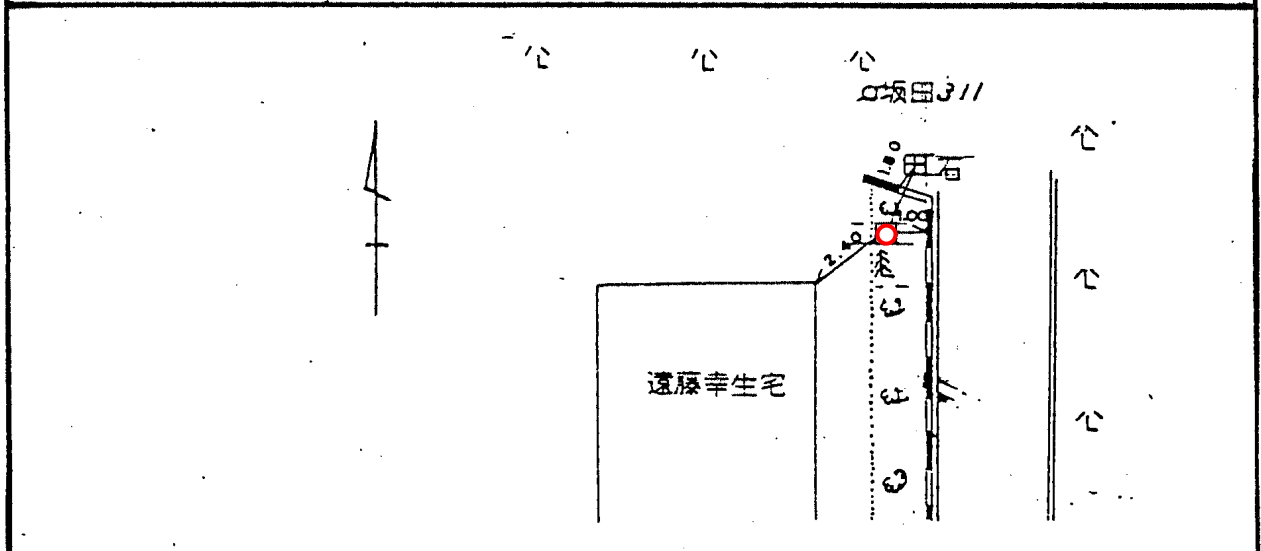

(備考)

昭和 47 年 12 月 1 日設置