
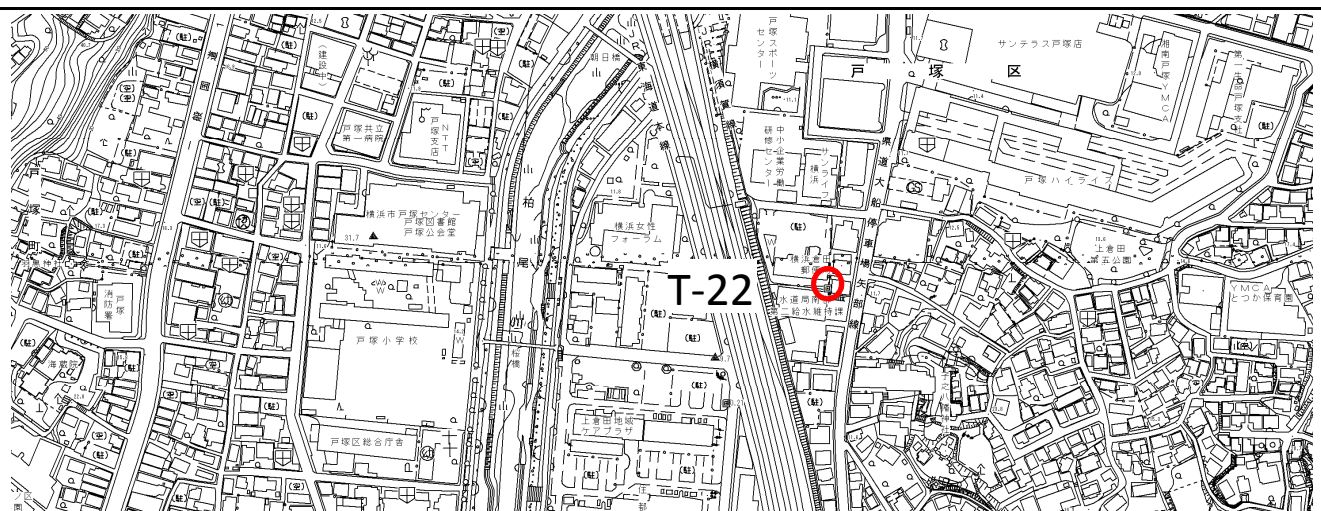


標識番号	T-22		
所在地	戸塚区上倉田町418 (水道局南部第二給水維持課)		
敷地所有者	横浜市	地目	公有地
標識種類	標石・ <b>金属標</b>	埋設	地上 <b>地中</b>
隣接点との距離			

[詳細図]

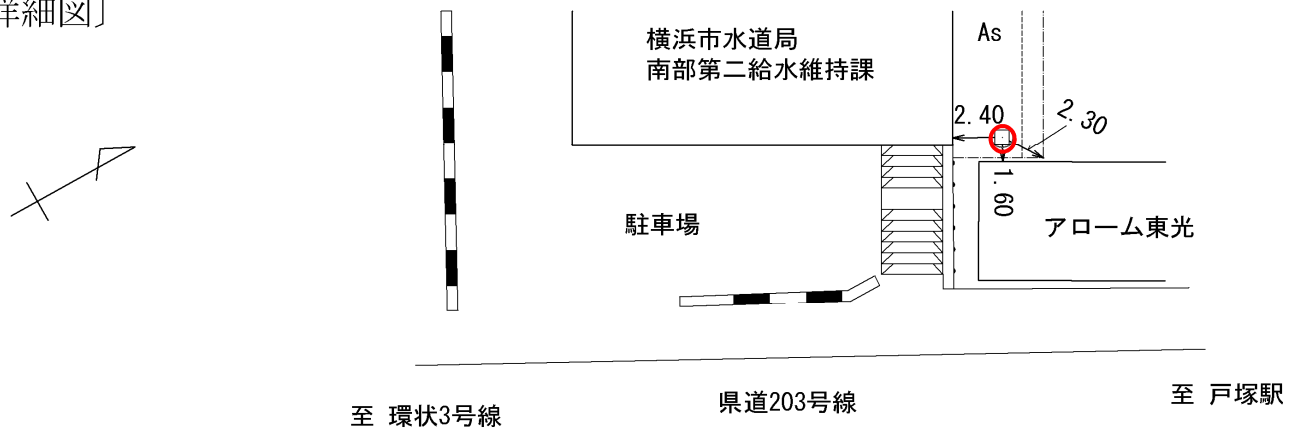

(備考) 昭和 47 年 12 月 1 日 設置