


標識番号	T-24		
所在地	泉区中田南5丁目39		
敷地所有者	三橋大正	地目	宅地
標識種類	標石・ <b>金属標</b>	埋設	地上・ <b>地中</b>
隣接点との距離			

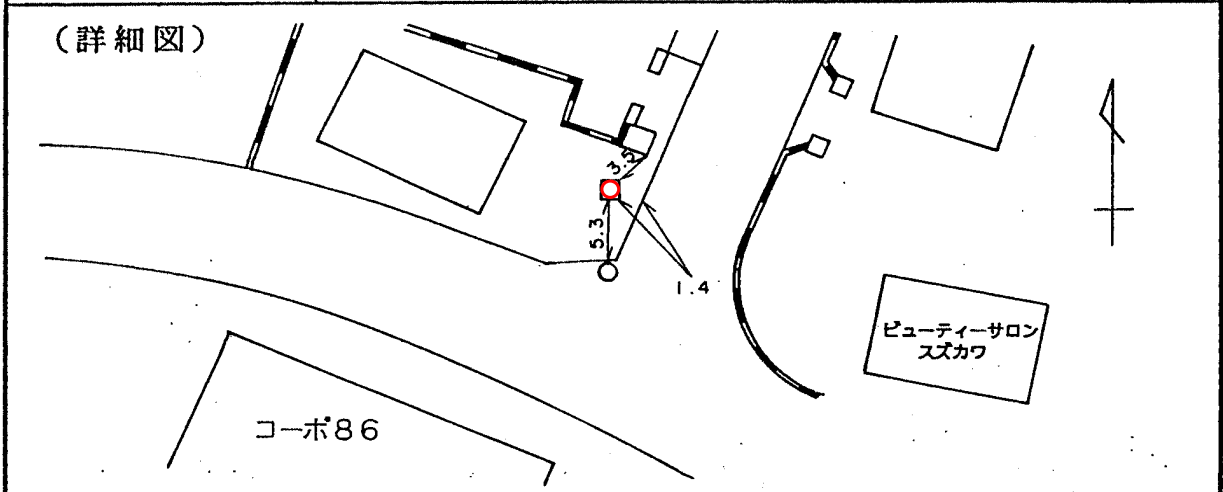

(備考) 昭和47年12月1日設置