
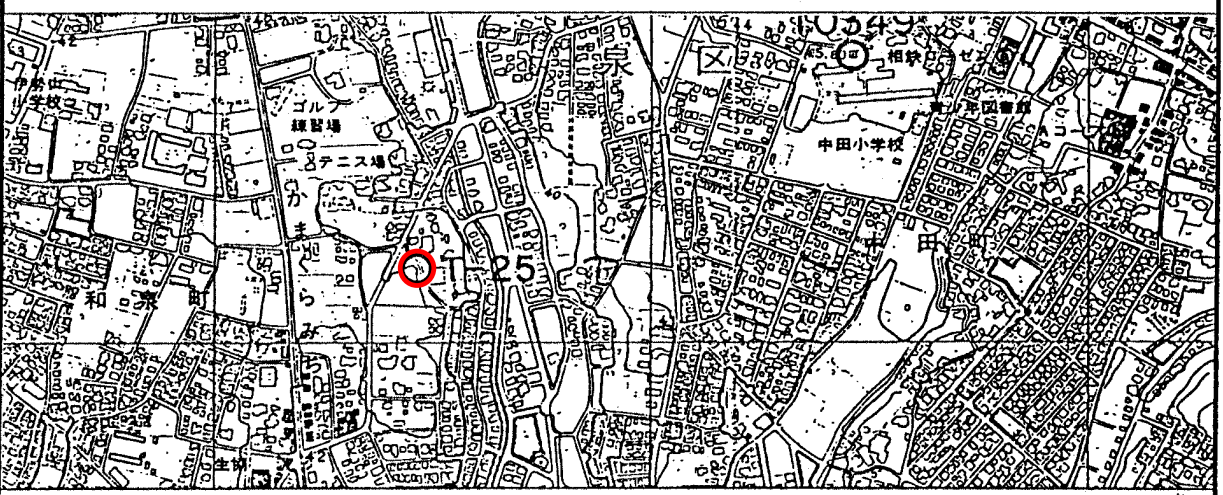


標識番号	T-25		
所在地	横浜市泉区中田西 3-6		
敷地所有者	鈴木 信夫	地目	宅地
標識種類	標石・ 金属標	埋設	地上・ 地中
隣接点との距離			

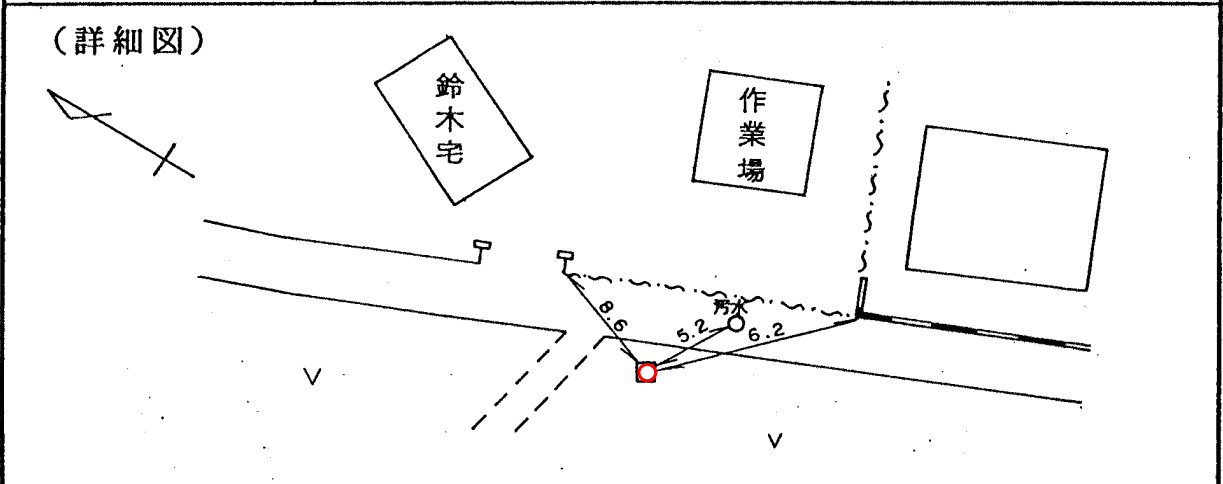

(備考) 昭和 47 年 12 月 1 日設置