


標識番号	T- 27		
所在地	泉区和泉中央南4-9-1 中和田小学校		
敷地所有者	横浜市	地目	学校用地
標識種類	標石・ <u>金属標</u>	埋設	地上・ <u>地中</u>
隣接点との距離	10349	T-27	10350
	1.761km		0.584km

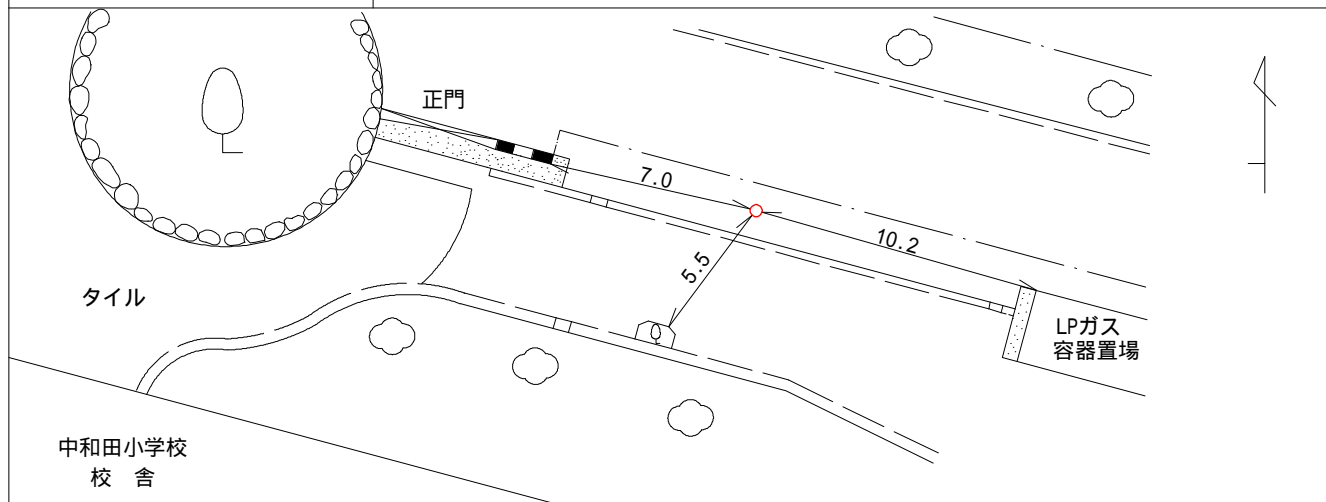

(備考)