


標識番号	T-28		
所在地	泉区上飯田町412		
敷地所有者	持田利雄 412	地目	宅地
標識種類	標石・ 金属標	埋設	地上・ 地中
隣接点との距離			

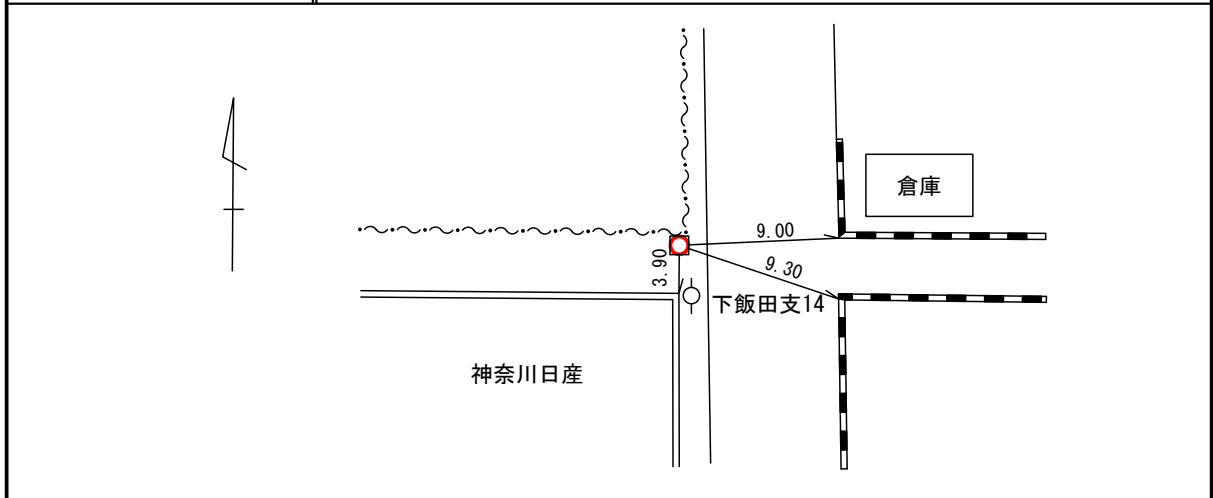

(備考) 昭和47年12月1日設置