
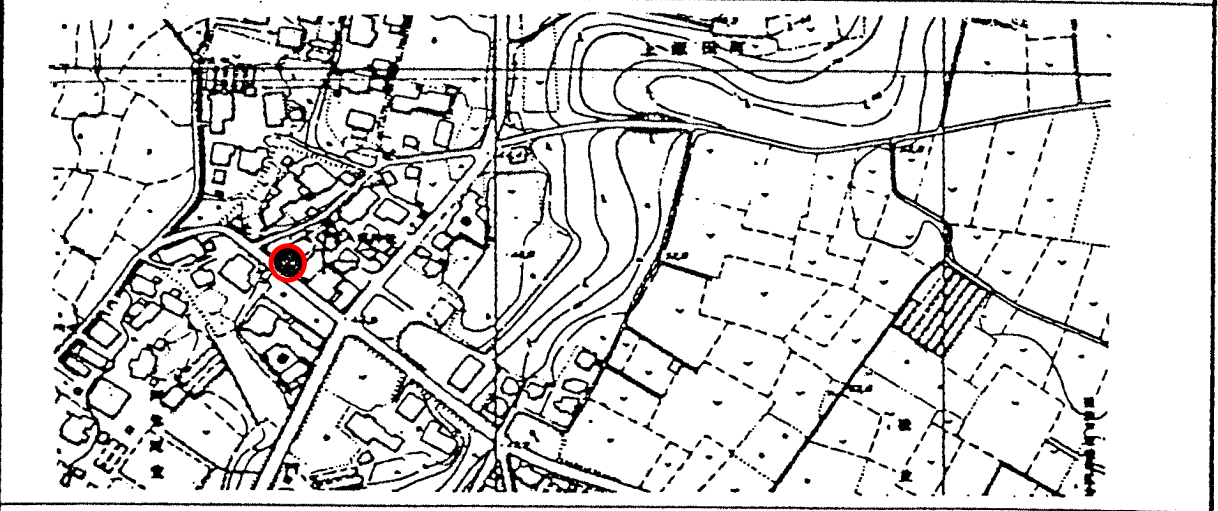


標識番号	T - 3		
所在地	泉区上飯田町 4579 (柳明神社)		
敷地所有者		地目	境内地
標識種類	標石・ 金属標	埋設	地上・ 地中
隣接点との距離			

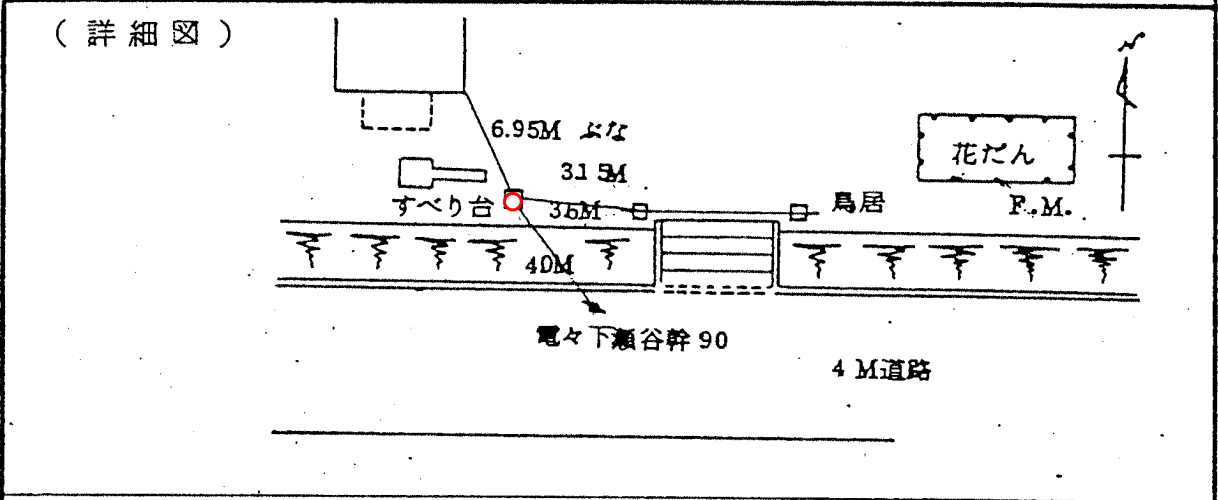

(備考) 昭和 47 年 12 月 1 日設置