


標識番号	T-30		
所在地	泉区下飯田町1016		富士塚公園
敷地所有者	横浜市	地目	公園
標識種類	標石・ 金属標	埋設	地上・ 地中
隣接点との距離			

(詳細図)

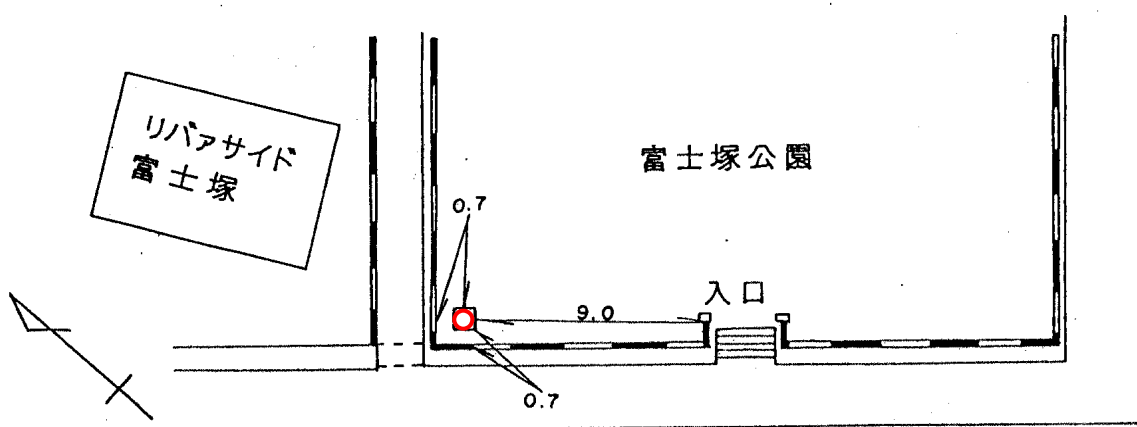

(備考)

昭和47年12月1日設置