
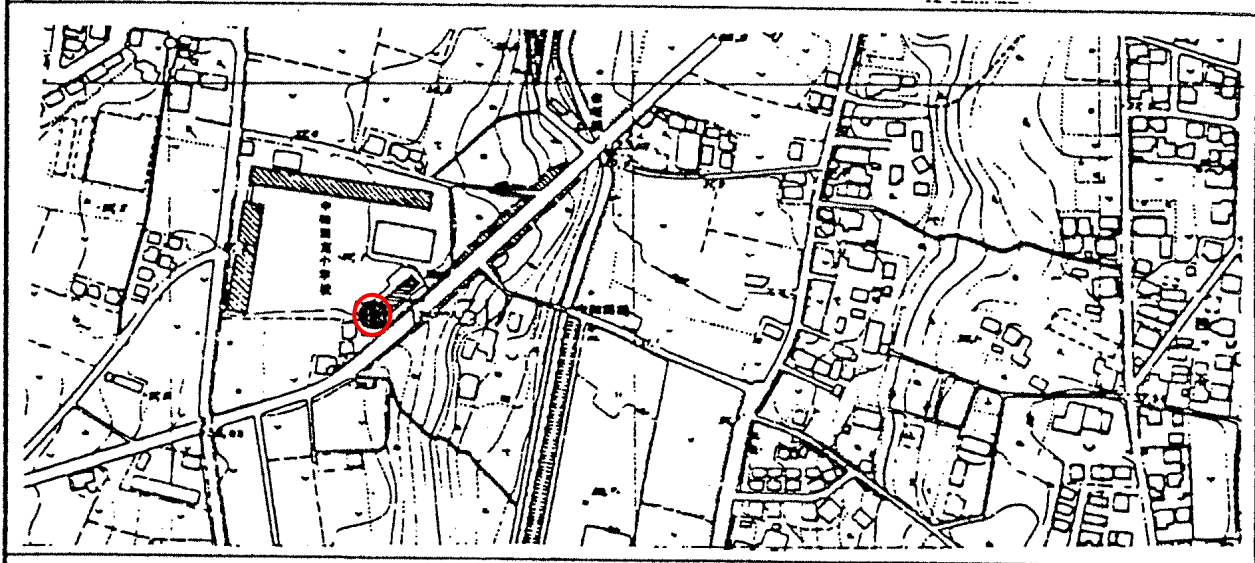


標識番号	T - 3 1		
所在地	泉区和泉町 987 中和田南小学校		
敷地所有者	横浜市	地目	公有地
標識種類	標石・ <b>金属標</b>	埋設	地上・ <b>地中</b>
隣接点との距離	<p>T-32                                  T-31                                  T-30</p> <p>0.658km                                  0.759km</p>		

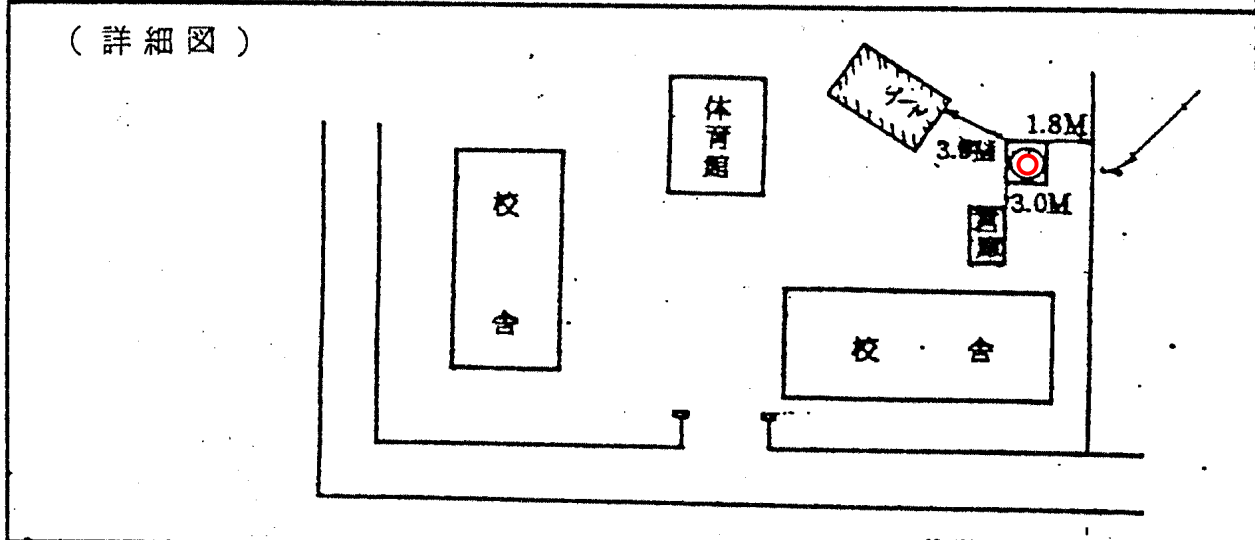

(備考)                                  昭和 47 年 12 月 1 日設置