
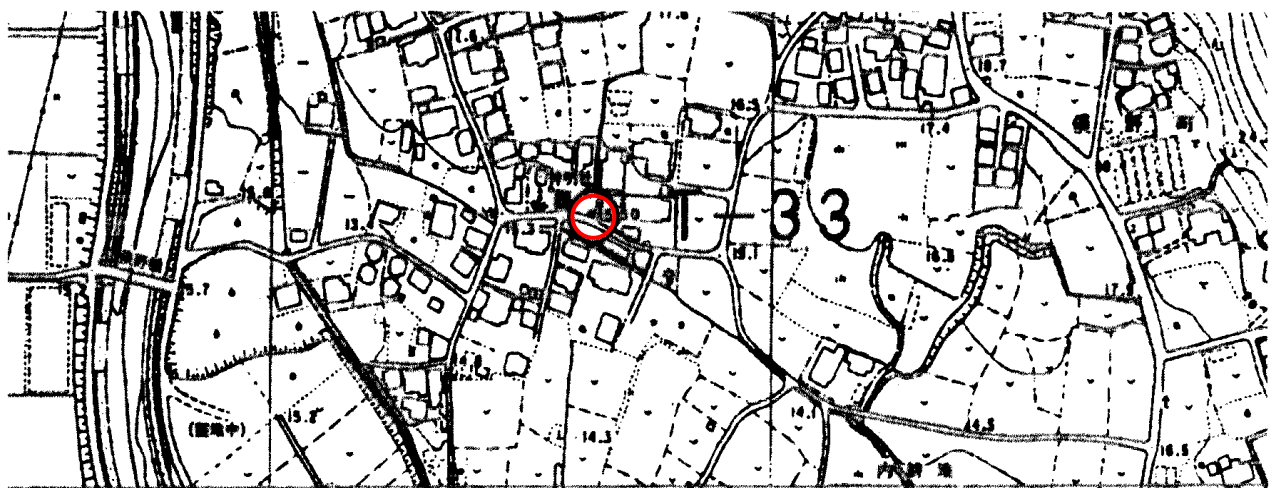


標 識 番 号	T-33		
所 在 地	戸塚区俣野町1269 神明社		
敷地所有者	白 石 千 代 松	地 目	境 内 地
標 識 種 類	標 石・ <u>金属標</u>	埋 設	地上・ <u>地中</u>
隣 接 点 と の 距 離	<p>T-34 T-33 T-32</p> <p>○————— 0.583km —————○————— 1.424km —————○</p>		

(詳細図)

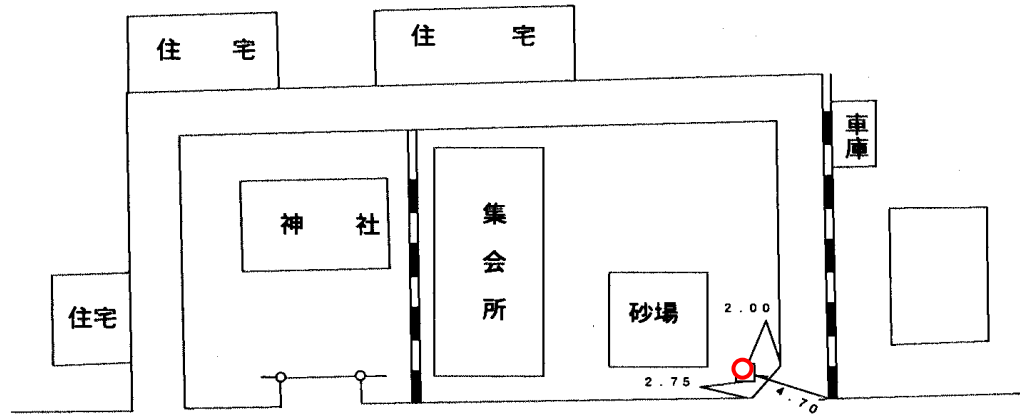

(備考)

昭和 47 年 12 月 1 日設置